

Общество  
Московско - Кіево - Воронежской  
жельзной дороги.

— —  
Постройка  
линіи  
Одесса - Бахмачъ.

— —  
Водоснабженіе станцій

на участкѣ

Бахмачъ - Черкаскы.

Исполнительные чертежи.

— —  
Часть I.




# СХЕМА

## РАСПОЛОЖЕНІЯ ИСТОЧНИКОВЪ ВОДОСНАБЖЕНІЯ.

### ВЪДОМОСТЬ

РАСХОДА ВОДЫ И ИСТОЧНИКОВЪ ВОДОСНАБЖЕНІЯ.

Верста.	Классъ станиц.	Наименованіе станиц.	Расходъ воды въ куб. саж.	Источникъ водоснабженія.
1	III	Бахмачъ . . . . .	—	Водоснабженіе линіи Курскъ—Кіевъ.
26	IV	Бильмачевка . . . . .	36,5	Буровыя скважины.
45	IV	Ичня . . . . .	37,0	Буровыя скважины.
58	IV	Коломейцево . . . . .	—	Колодезь питьевой воды.
75	III	Прилуки . . . . .	65,0	Буровыя скважины.
87	IV	Линовицы . . . . .	30,5	Буровыя скважины.
99	IV	Грабаровка . . . . .	—	Колодезь питьевой воды.
115	IV	Пирятинъ . . . . .	37,5	р. Удай.
129	III	Гребенка . . . . .	37,5	Водоснабженіе линіи Кіевъ—Полтава.
150	IV	Драбово-Барятинская . . . . .	—	Колодезь питьевой воды.
172	IV	Пальмира . . . . .	37,5	Буровыя скважины.
186	IV	Золотоноша . . . . .	43,0	Буровыя скважины.
214	III	Черкассы . . . . .	71,0	Буровыя скважины.

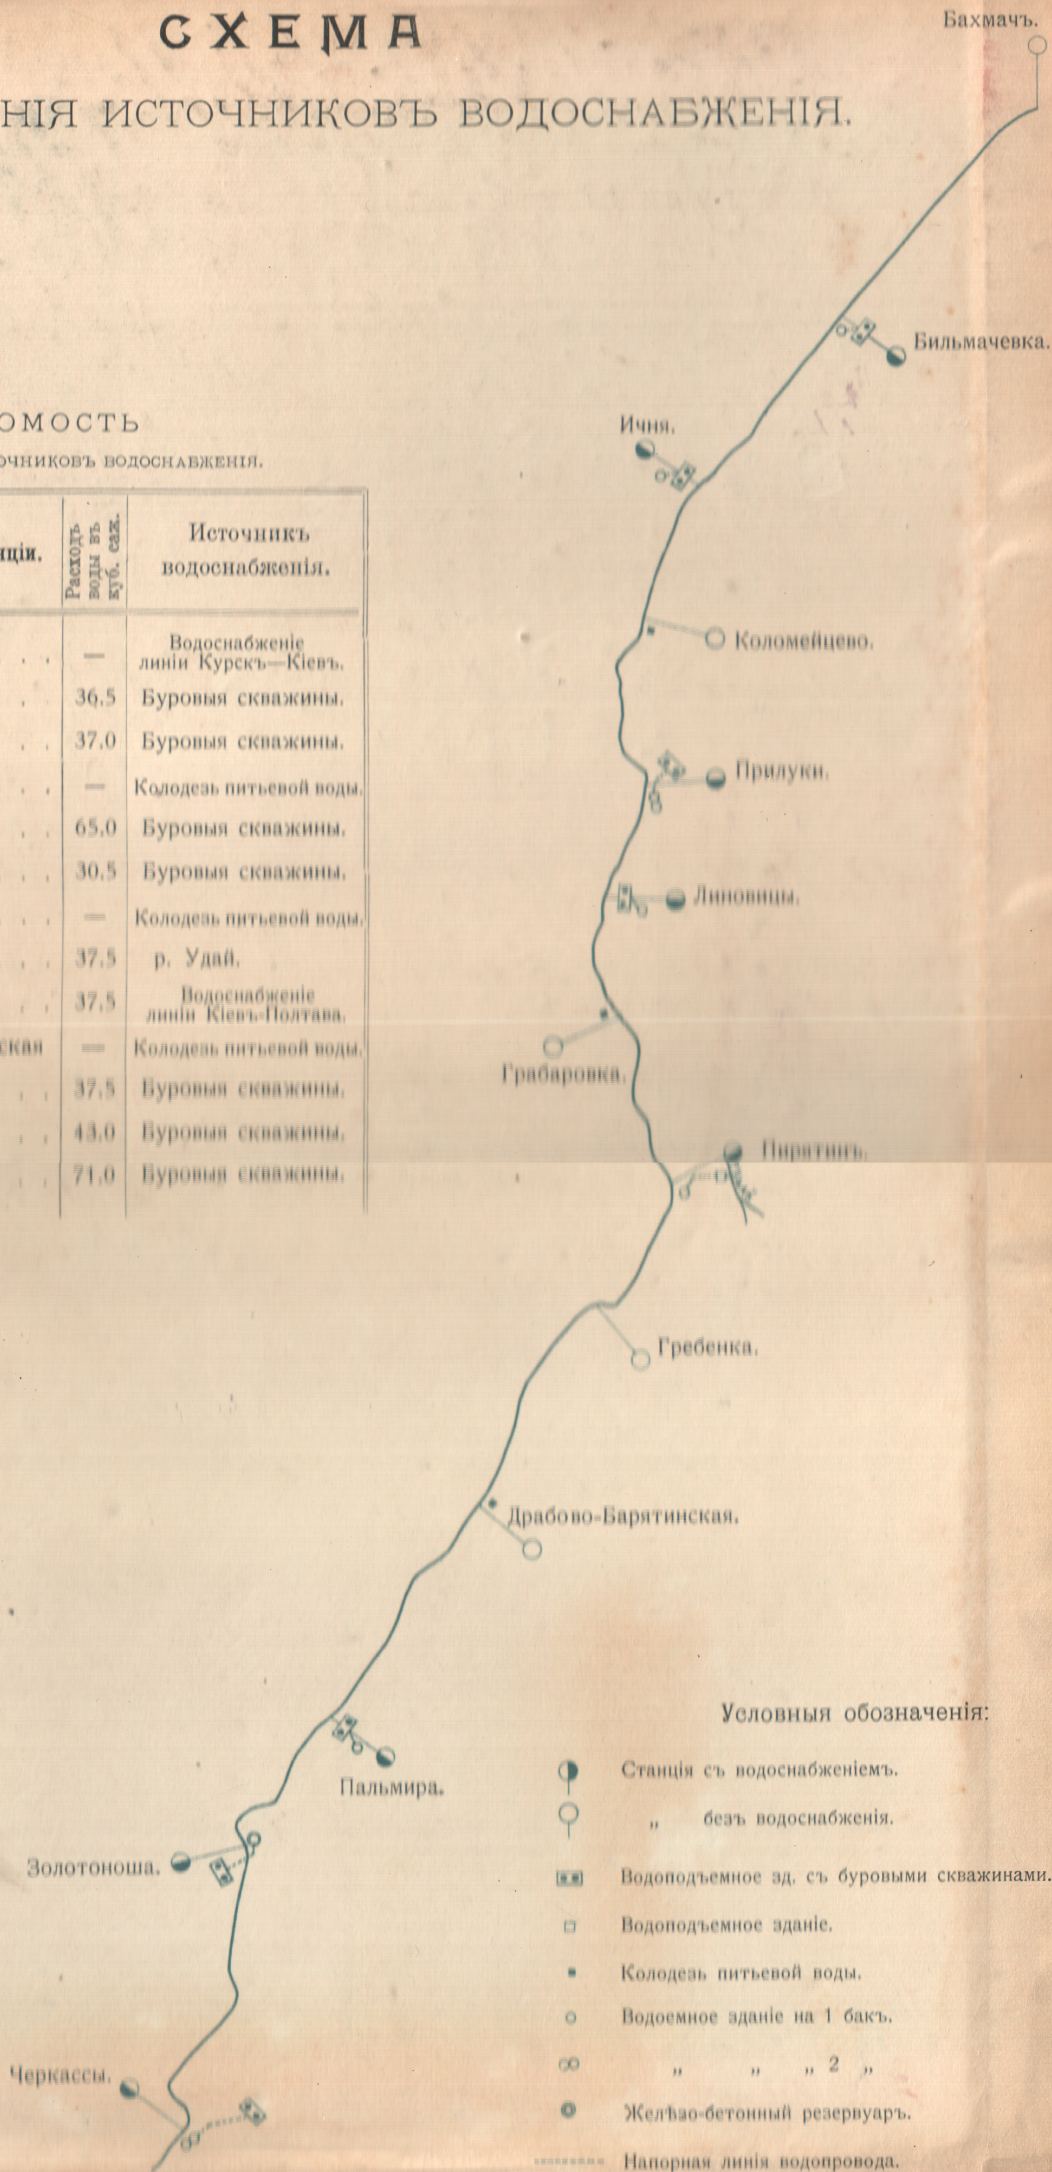

### Условныя обозначенія:

- Станція съ водоснабженіемъ.
- " безъ водоснабженія.
- Водоподъемное зд. съ буровыми скважинами.
- Водоподъемное зданіе.
- Колодезь питьевой воды.
- Водоемное зданіе на 1 бакъ.
- ∞ " " " 2 "
- Желѣзо-бетонный резервуаръ.
- Напорная линія водопровода.



11

y 628.1  
B 62

Гидрометеорологический институт в Киев

2099  
Гидрометеорологический институт в Киев

проверено  
1968 г.

с/а

✓

2099

o И




СООРУЖЕНИЕ  
ЛИНИИ  
ОДЕССА-БАХМАЧЬ

1911 г

ГЕОЛОГИЧЕСКИЙ РАЗРѢЗЪ БУРОВЫХЪ СКВАЖИНЪ.

Скважина № 1.

Скважина № 2.

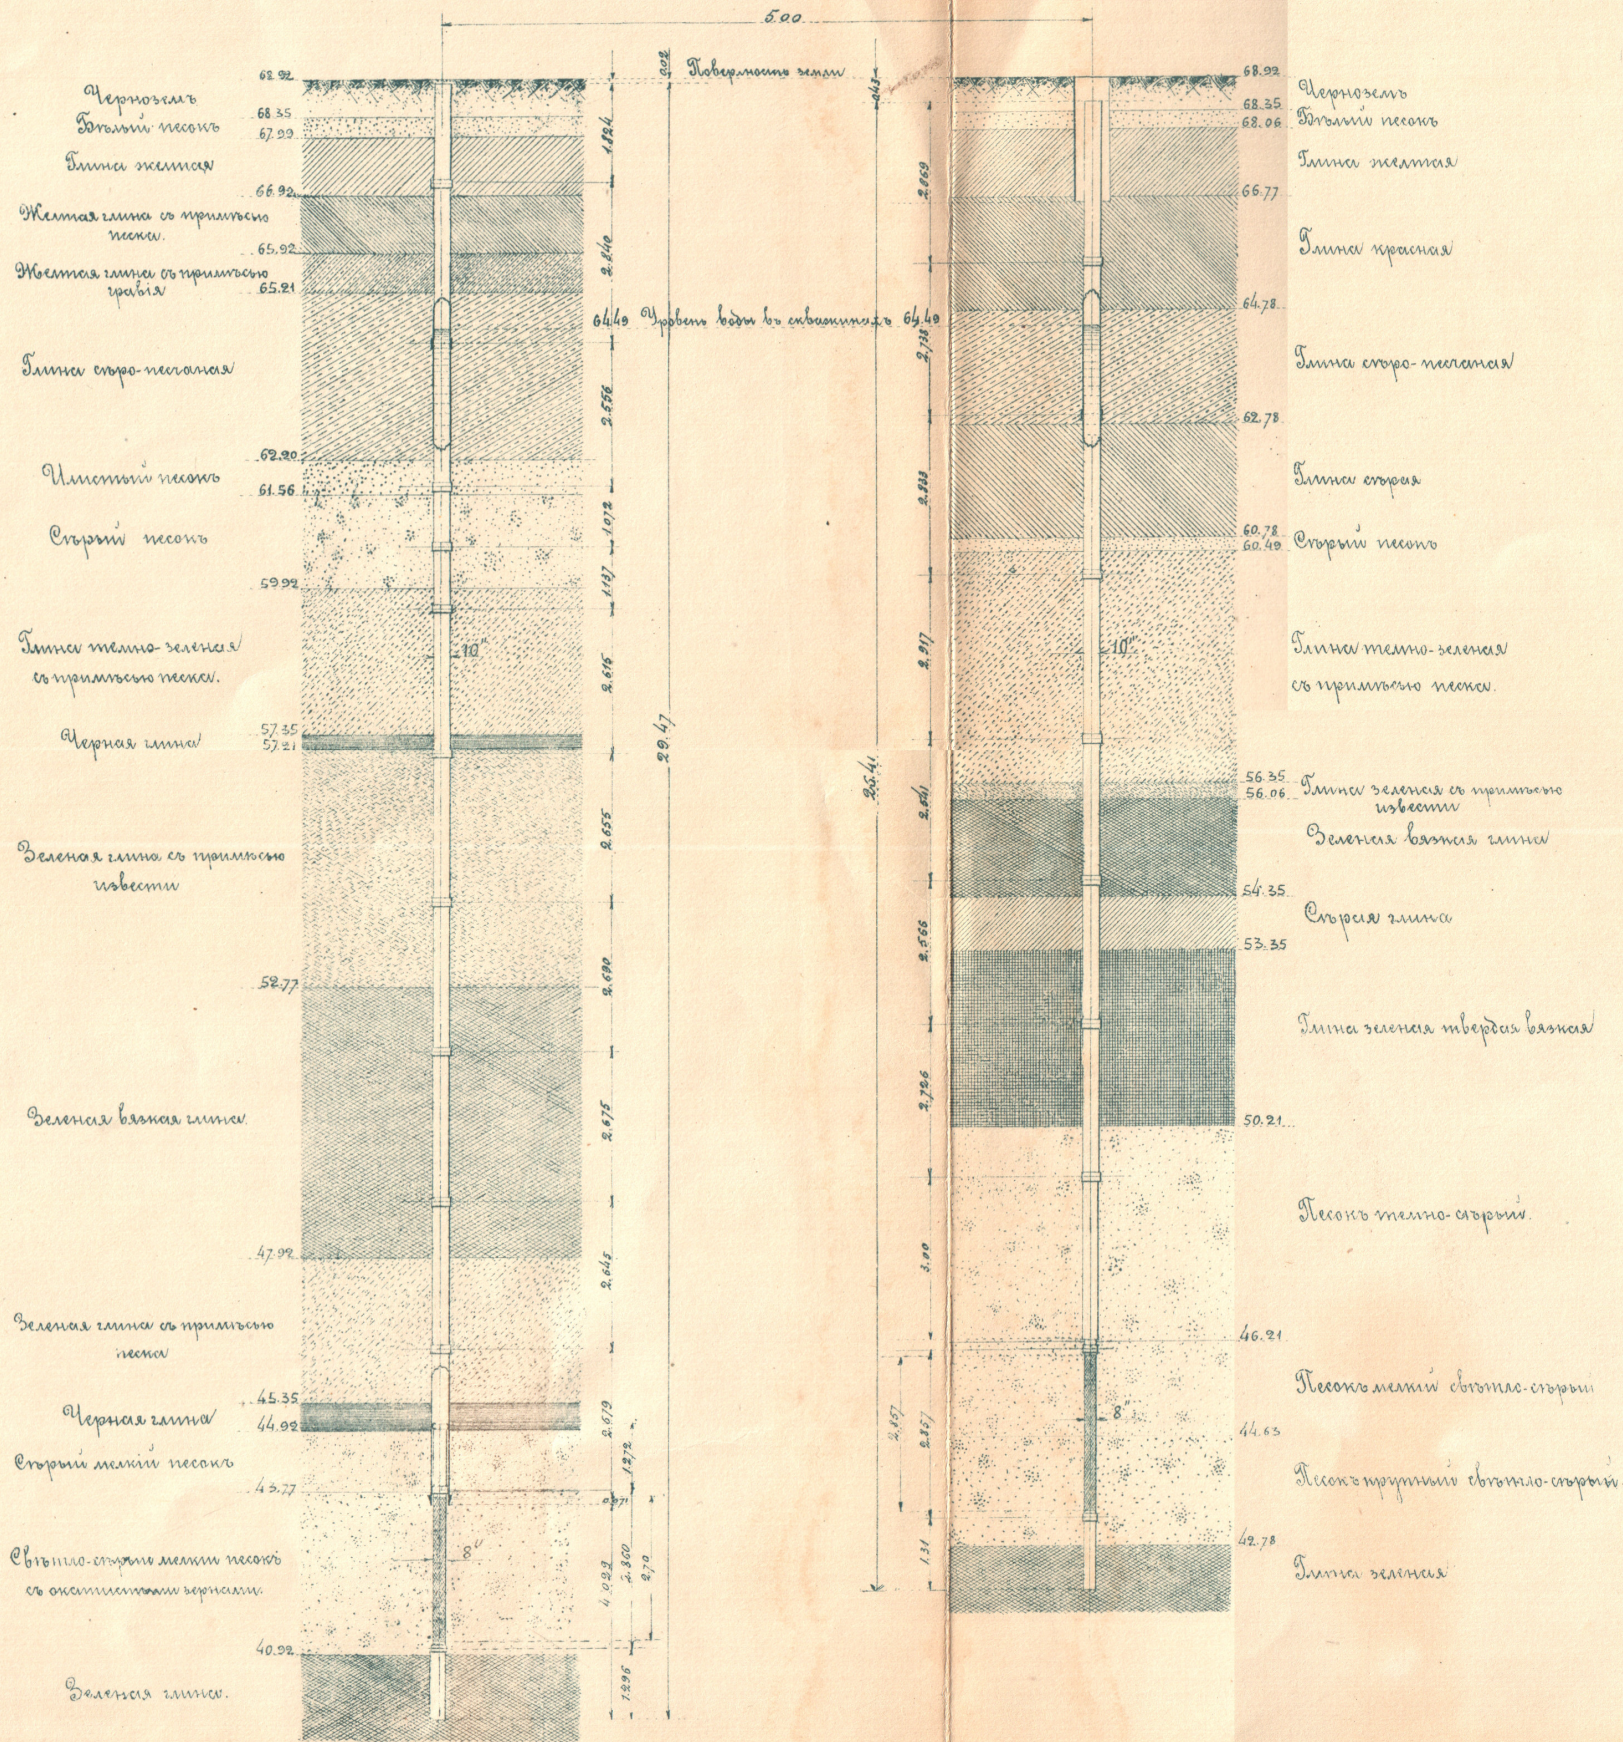

№ 1.

Чертиль Н. Шарый.

Масштабъ: 1 с. — 2.50 саж.












Скважина № 1.

Скважина № 2.

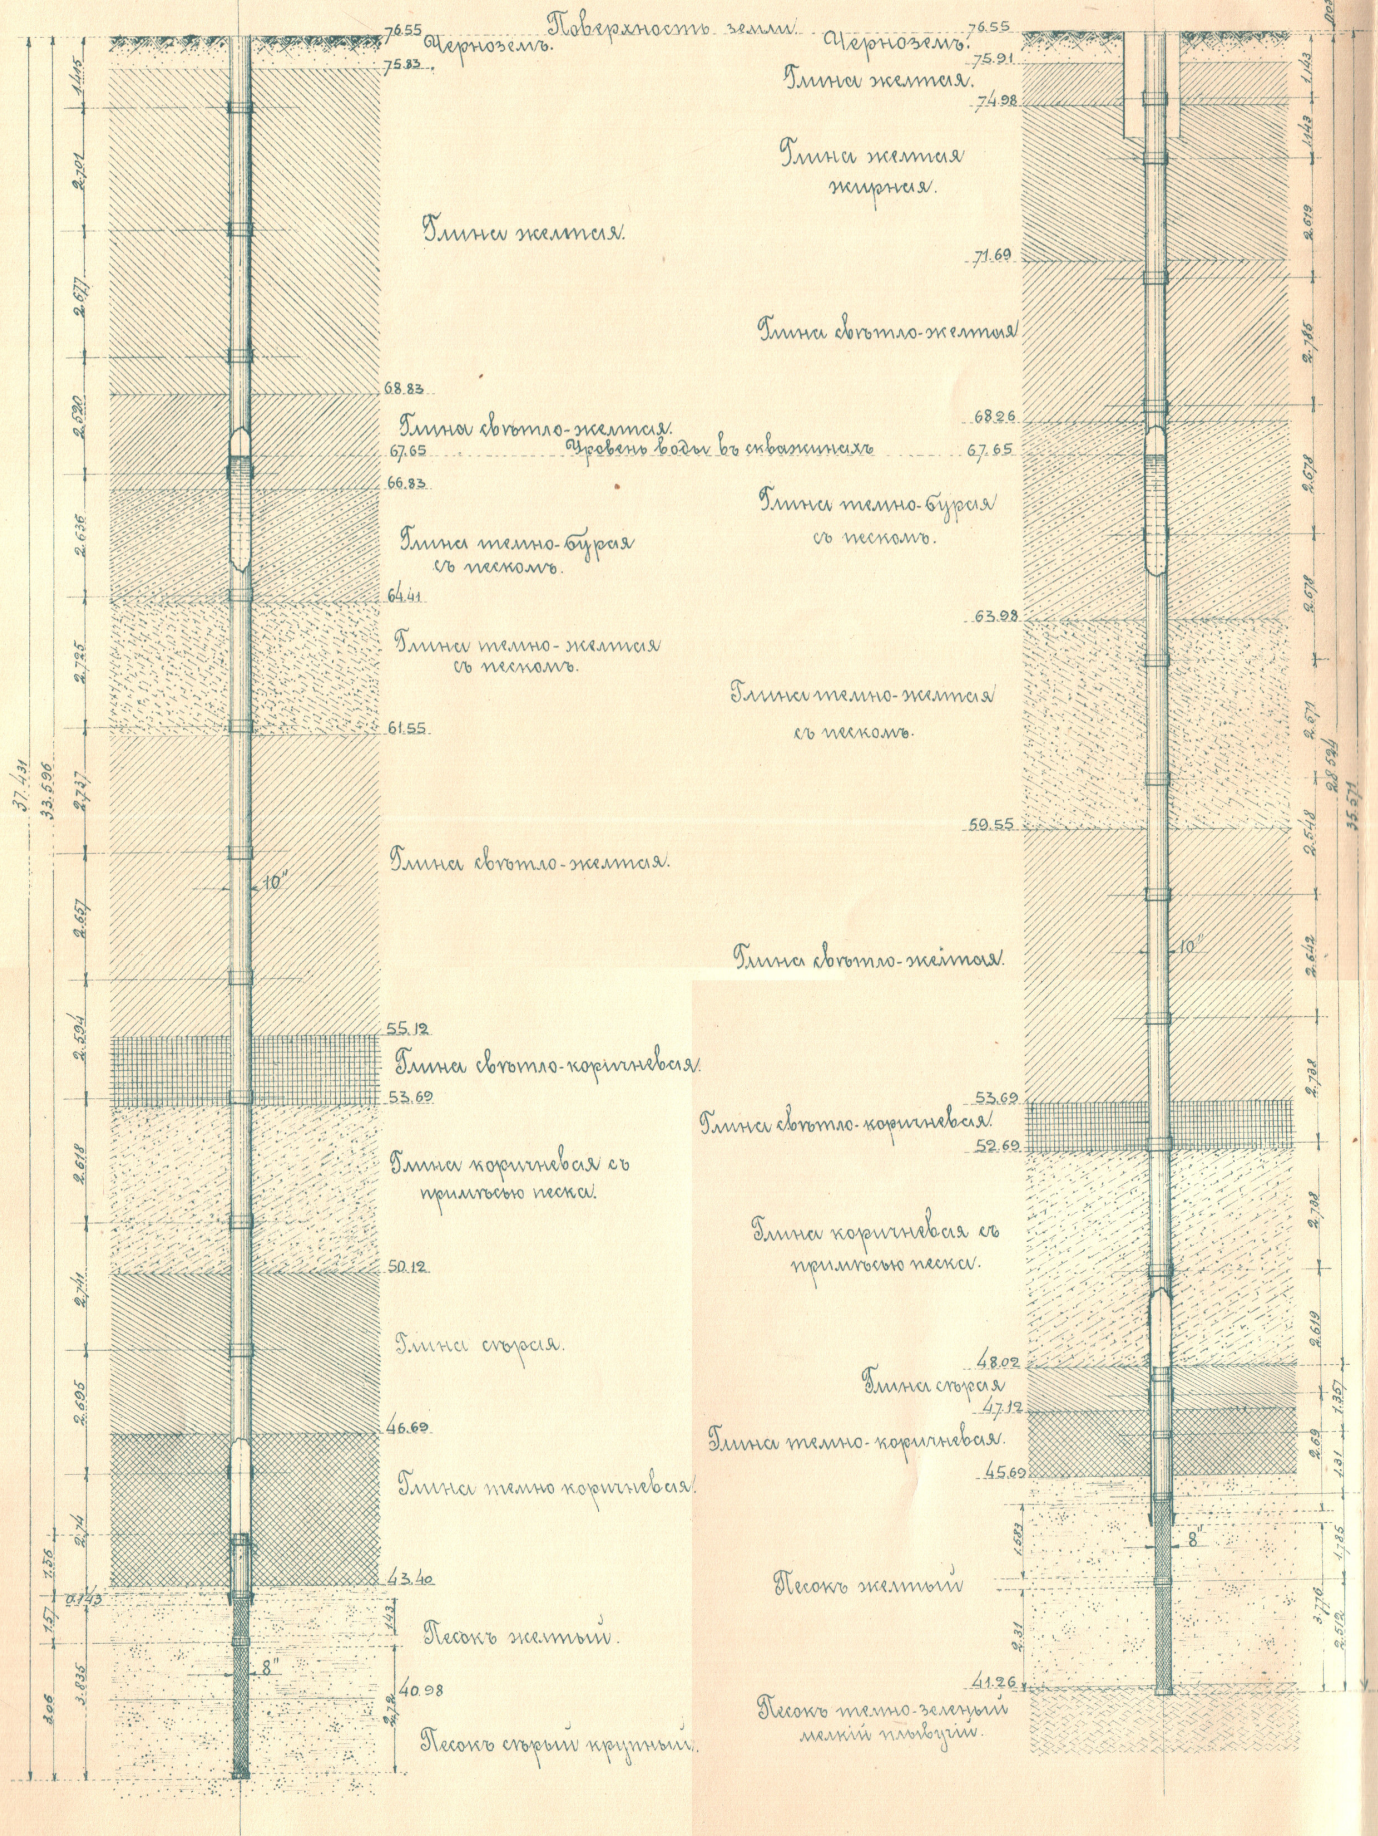

№ 2.


Чертиль Н. Шарый.

Масштабъ: 0.01 с. = 2.00 саж.



# ИСПОЛНИТЕЛЬНЫЙ ЧЕРТЕЖ ВОДОСНАБЖЕНИЯ СТ. ИЧНЯ.

## ПЛАНЪ РАЗВОДЯЩЕЙ И СПУСКНОЙ ЛИНИЙ.

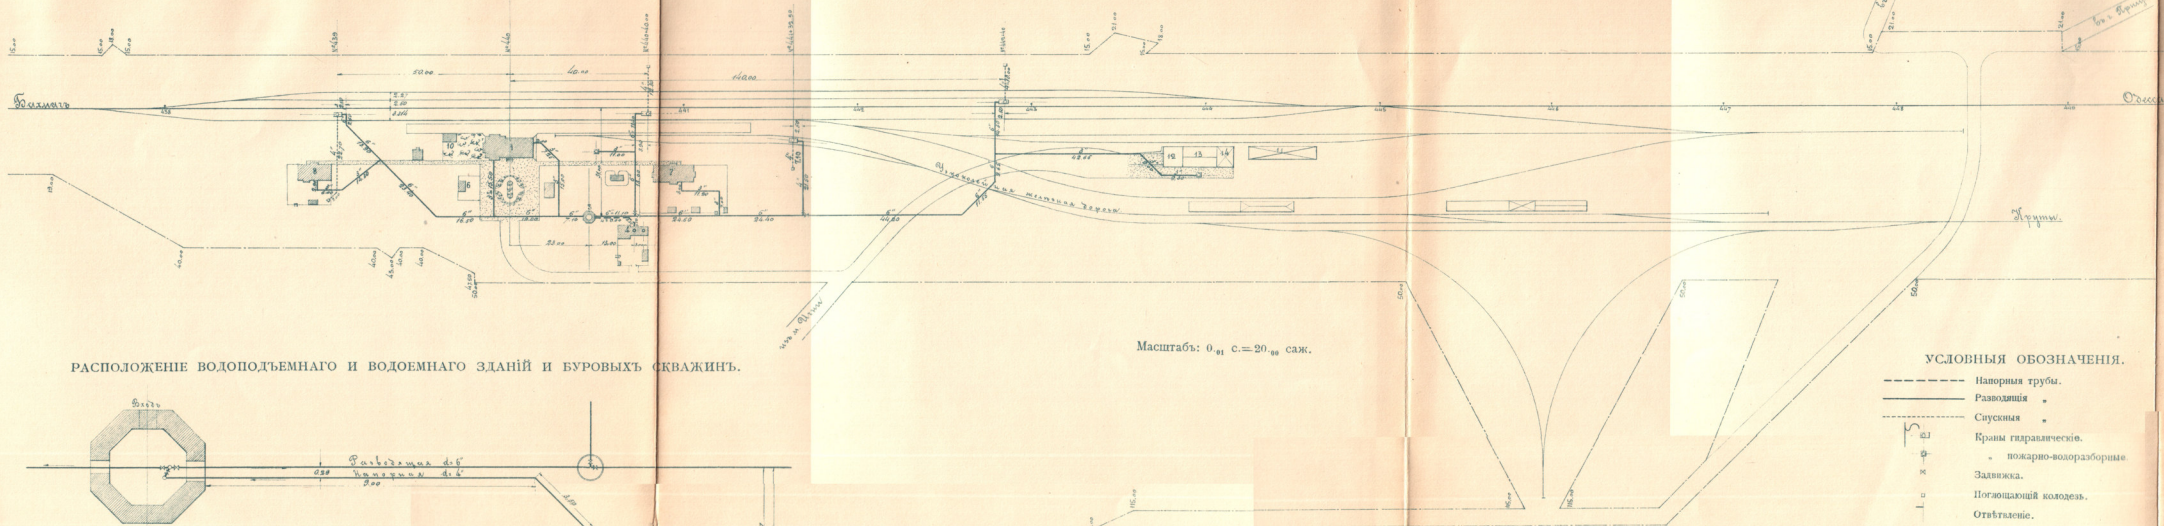


Масштабъ: 0,01 с.=20,00 саж.

### УСЛОВНЫЯ ОБОЗНАЧЕНИЯ.

- Напорная труба.
- Разводящая .
- Спускная .
- Крыш гидравлическ. — пожарно-водоразборные
- Задвижка.
- Поглощающій колодезь.
- Отвѣтвление.

### РАСПОЛОЖЕНІЕ ВОДОПОДЪЕМНАГО И ВОДОЕМНАГО ЗДАНІЙ И БУРОВЫХЪ СКВАЖИНЪ.

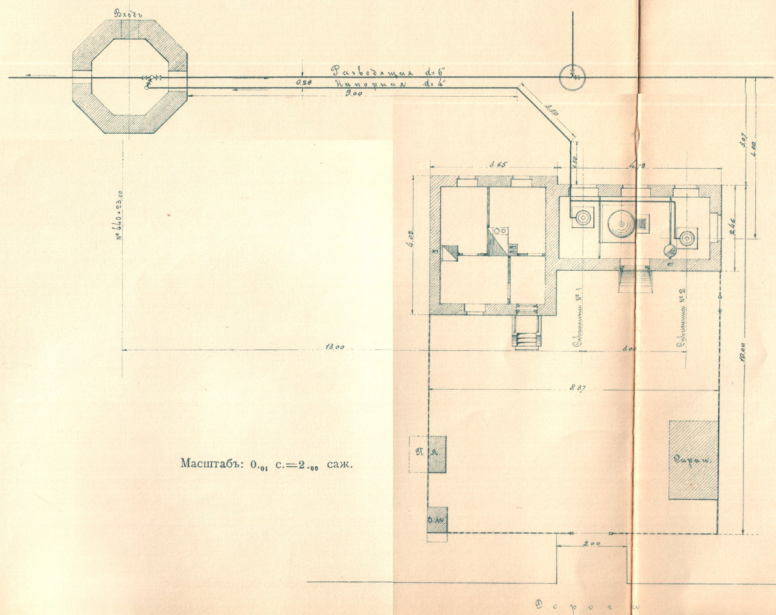

Масштабъ: 0,01 с.=2,00 саж.

### ТАБЛИЦА ОТВѢТОВЪ.

Верхъ напорной трубы въ водоемномъ баке . . .	84.23
Плоскость опоры водоемнаго бака . . . . .	82.00
Полъ водоемнаго зданія . . . . .	76.68
— потолка водоемнаго зданія . . . . .	75.60
Головка рельса . . . . .	76.76
Полъ водозащитнаго зданія . . . . .	76.82
Горизонтъ воды въ скважинахъ въ спокойномъ со- стояніи . . . . .	67.65
Верхъ водянаго штыря въ насосѣ . . . . .	55.39

### ВЪ ДОМОСТЬ предметовъ механическаго оборудования.

Емкость водозащитная емкостью 10 куб. саж. шт.	1
Паровыхъ насосовъ артезианскихъ системы „Листъ“ 10" x 6 1/2" x 2 1/2" . . . . .	2
Паровыхъ котловъ поверх. напр. 180 кв. фут. . . . .	1
Трубы напорныхъ диаметромъ 4" пог. саж. 14.00	
— разводящихъ " 6" " " 257.80	
— " " " 4" " " 23.00	
— " " " 3" " " 156.10	
— спусковыхъ отъ гидравлическихъ крановъ 4" . . . . .	55.10
Крановъ гидравлическихъ трубныхъ 6":	
— съ вылетомъ . . . . . 1.657 с. шт.	2
— " " " 1.25 " " шт.	1
Толже узкоколейныхъ 4" . . . . .	1
— пожарно-водоразборныхъ наружныхъ . . . . .	2
Задвижки „Лула“ диаметромъ 6" . . . . . шт.	3
— " " " 4" . . . . . шт.	1

### ОПИСЬ ЗДАНІЙ.

1. Пассажирское зданіе.
2. Водоемное зданіе.
3. Водозащитное зданіе.
4. Служб. для пожарныхъ инструментовъ.
5. Жилой 2-хъ этажн. домъ.
6. Фельдшерскій пунктъ.
7. Пагаузъ для хранения грузовъ большой скорости.
8. " облегченнаго типа.
9. Открытая товарная платформа.
10. Крытая " " .
11. Пагаузъ " " .

### Примечаніе. Трубы изъѣрятся.


Напорная — между наружными поверхностями фундаментомъ водозащитнаго и водоемнаго зданія.

Разводящая — отъ наружной поверхности фундамента водоемнаго зданія до наружныхъ поверхностей фундамента пассажирскаго зданія, жилыхъ домовъ и гидравлическихъ крановъ.

Спускная — отъ наружной поверхности фундамента гидравлическихъ крановъ до конца.




ПРОДОЛЬНЫЙ ПРОФИЛЬ РАЗВОДЯЩЕЙ И СПУСКНОЙ ЛИНИЙ.

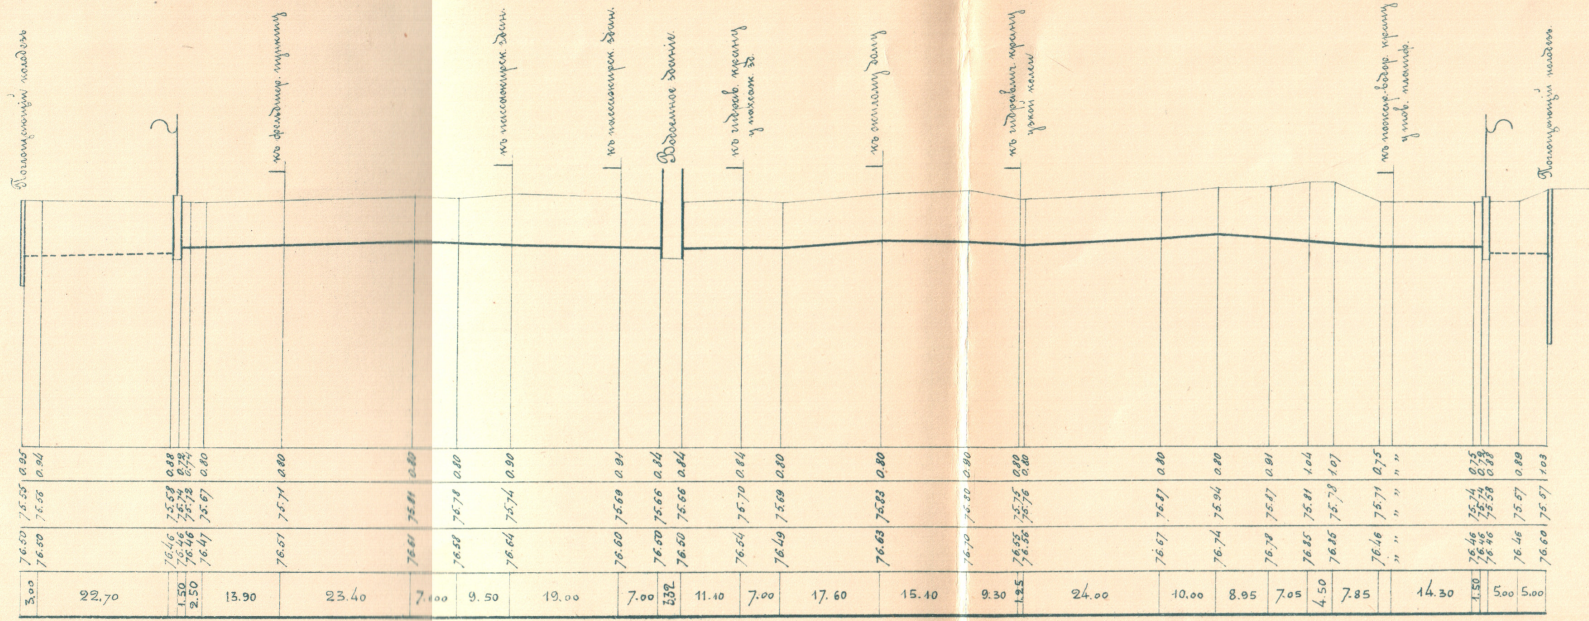


ОТВЕТВЛЕНИЯ ОТЪ РАЗВОДЯЩЕЙ ЛИНИИ:


Къ гидравлическому крану на п. № 440+40.

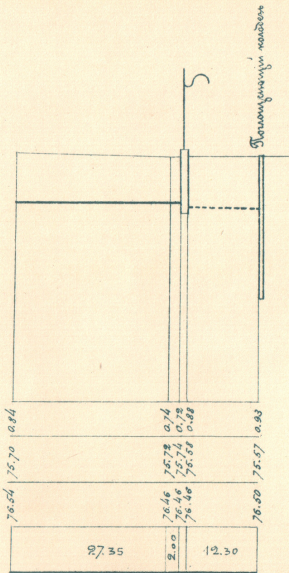

Къ гидравлич. крану узкой колеи на п. № 441+32.50

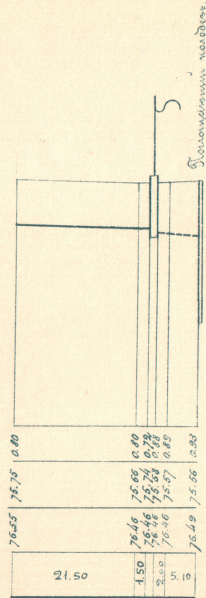

къ пож.-водоразб. крану у товарной платформы.

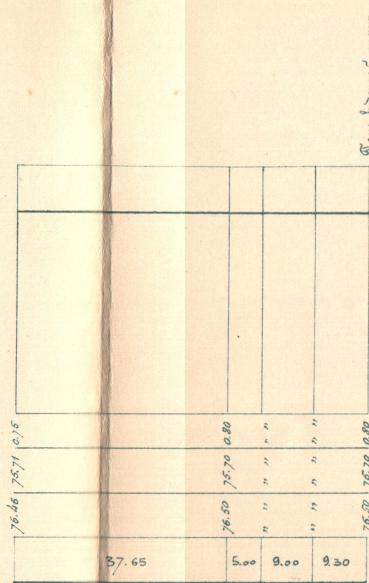

Главный Инженеръ В. Тимошевъ.

За Начальника Техническаго Отдѣла Инженеръ М. Гартштейнъ.

Масштабъ:  $\begin{cases} 0.01 \text{ с.} - 20.00 \text{ саж.} & \text{для горизонтальныхъ разстояній профилей;} \\ 0.01 \text{ с.} - 2.00 \text{ " } & \text{" " вертикальныхъ " } \end{cases}$




ИСПОЛНИТЕЛЬНЫЙ ЧЕРТЕЖЬ ВОДОСНАБЖЕНИЯ СТ. ПРИЛУКИ.

ПРОДОЛЖИТЕЛЬНЫЙ ПРОФИЛЬ НАПОРНОЙ ЛИНИИ.



ПЛАНЪ НАПОРНОЙ ЛИНИИ.

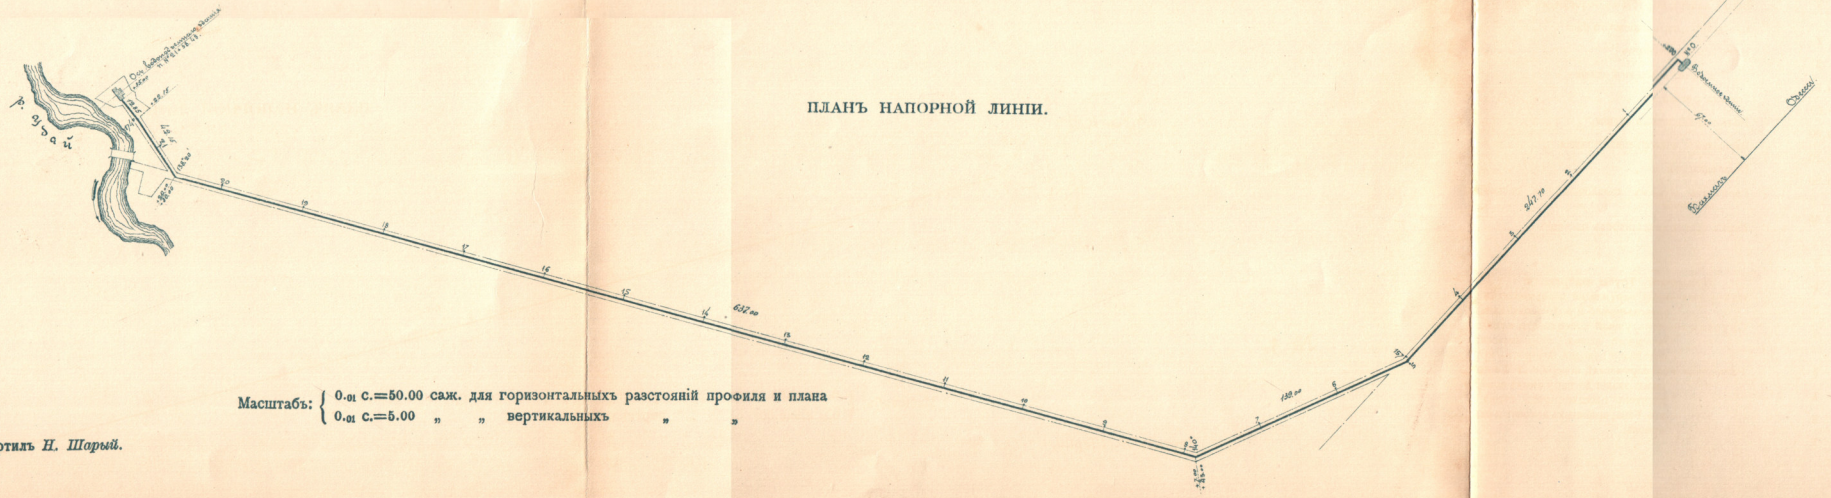


№ 3.

Масштабъ: { 0.1 с.=50.00 саж. для горизонтальныхъ разстояній профиля и плана  
0.1 с.=5.00 " " вертикальныхъ " "

Чертилъ П. Шарый.



РАСПОЛОЖЕНИЕ ВОДОПОДЪЕМНАГО ЗДАНИЯ И БУРОВЫХ СКВАЖИНЪ.

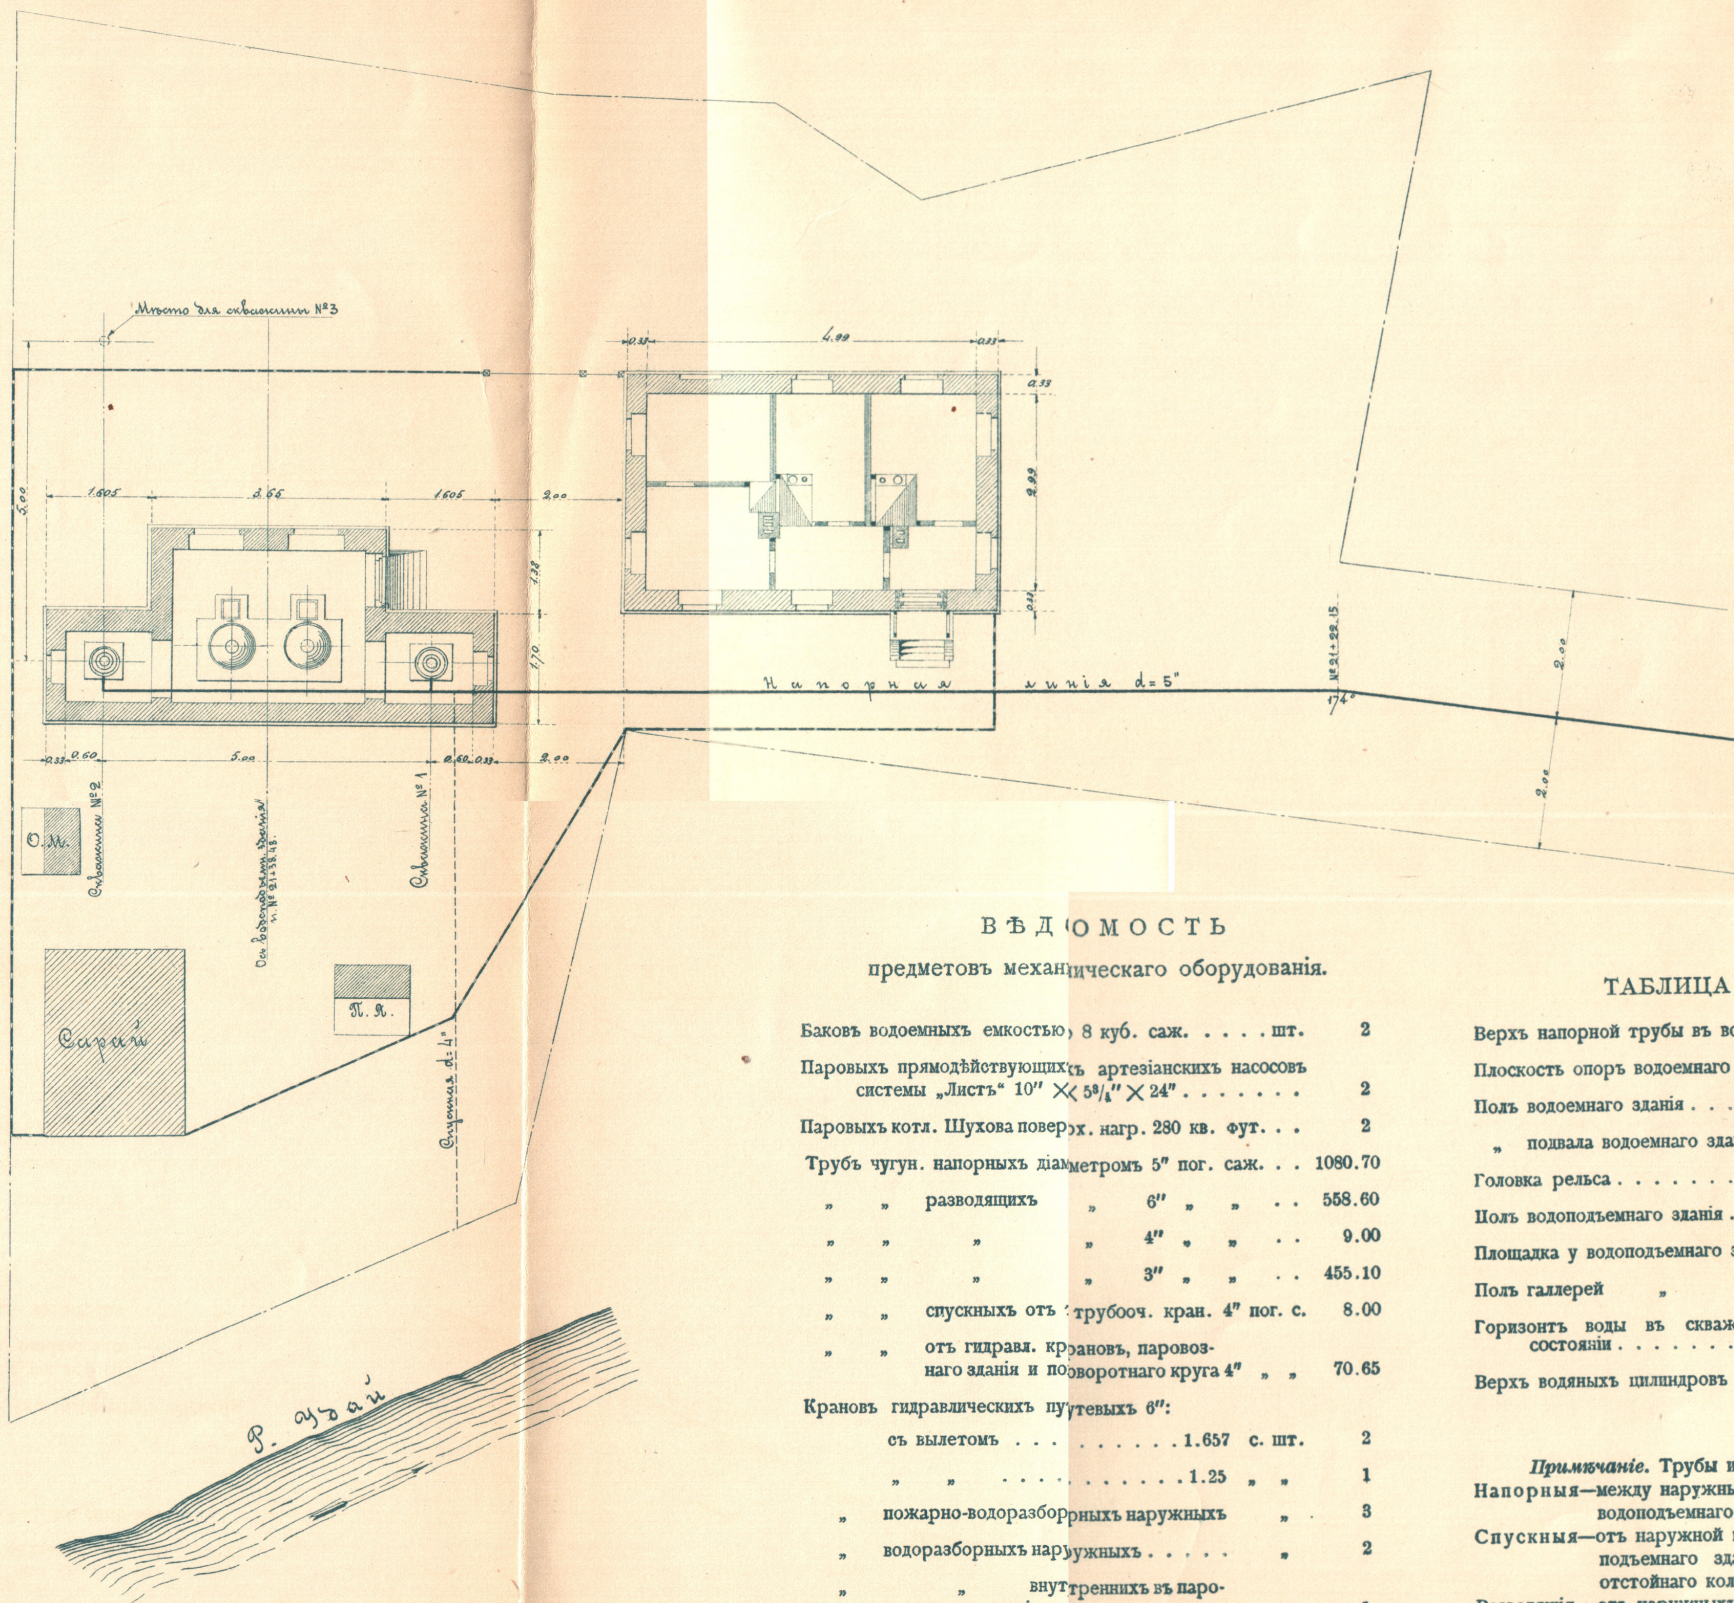

Масштабъ: 0.01 с.=2.00 саж.

ВЪДОМОСТЬ  
предметовъ механическаго оборудования.

Баконъ водоемныхъ емкостей, 8 куб. саж. . . . . шт.	2
Паровыхъ прямодѣйствующихъ артезианскихъ насосовъ системы „Листъ“ 10" X 5 1/4" X 24" . . . . .	2
Паровыхъ котл. Шухова поверх. нагр. 280 кв. фут. . . . .	2
Трубу чугун. напорныхъ диаметромъ 5" пог. саж. . . . .	1080.70
„ „ разводящихъ „ 6" „ „ . . . . .	558.60
„ „ „ „ 4" „ „ . . . . .	9.00
„ „ „ „ 3" „ „ . . . . .	455.10
„ „ спускныхъ отъ трубооч. кран. 4" пог. с. . . . .	8.00
„ „ отъ гидравл. крановъ, паровознаго здания и поворотнаго круга 4" „ „ . . . . .	70.65
Крановъ гидравлическихъ путевыхъ 6":	
съ вылетомъ . . . . . 1.657 с. шт.	2
„ „ . . . . . 1.25 „ „	1
пожарно-водоразборныхъ наружныхъ „ . . . . .	3
водоразборныхъ наружныхъ . . . . .	2
„ внутреннихъ въ паровознаго здания съ раковинами . . . . .	1
промывательныхъ двойныхъ . . . . .	1
Задвижекъ 6" . . . . .	2
Вантузовъ . . . . .	1

ТАБЛИЦА ОТМѢТОКЪ.

Верхъ напорной трубы въ водоемномъ бакѣ . . . . .	69.45
Плоскость опоръ водоемнаго бака . . . . .	67.64
Поль водоемнаго здания . . . . .	62.32
„ подвала водоемнаго здания . . . . .	61.24
Головка рельса . . . . .	62.44
Поль водоподъемнаго здания . . . . .	55.20
Площадка у водоподъемнаго здания . . . . .	55.08
Поль галлерей „ „ . . . . .	54.20
Горизонтъ воды въ скважинахъ въ спокойномъ состояніи . . . . .	54.22
Верхъ водяныхъ цилиндровъ насосовъ . . . . .	41.20


*Примѣчаніе.* Трубы измѣряются:  
 Напорныя—между наружными поверхностями фундаментовъ водоподъемнаго и водоемнаго зданий.  
 Спускныя—отъ наружной поверхности фундаментовъ водоподъемнаго здания, гидравлическаго крана и отстойнаго колодца повороти. круга до конца.  
 Разводящія—отъ наружныхъ поверхностей фундамента водоемнаго здания до наружныхъ поверхностей фундаментовъ пассажирскаго здания, жилыхъ домовъ, бань, приемныхъ покоевъ и гидравлическихъ крановъ.








ПЛАН РАЗВОДЯЩЕЙ И СПУСКНОЙ ЛИНИЙ.

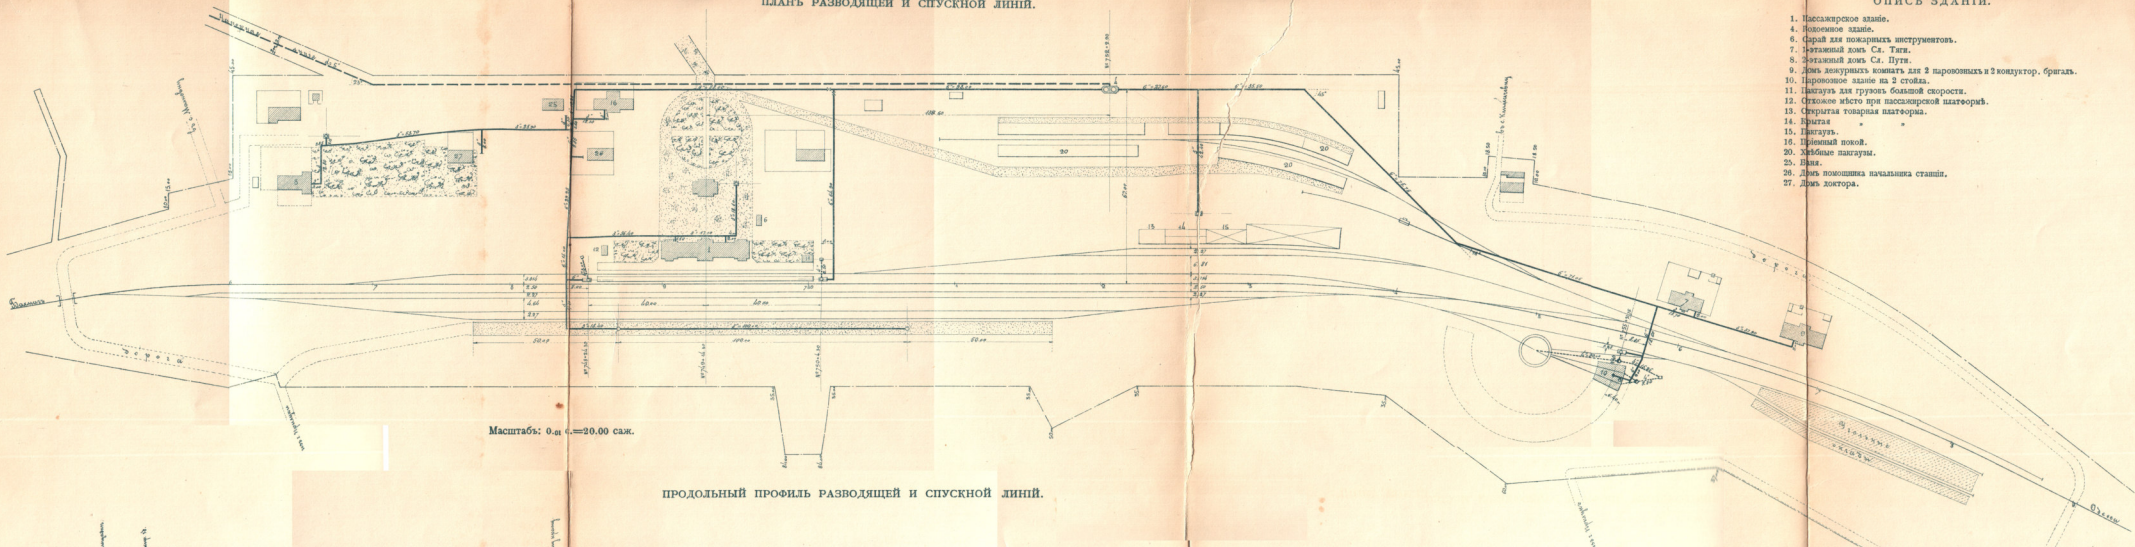

Масштаб: 0.01 с. = 20.00 саж.

ПРОДОЛЬНЫЙ ПРОФИЛЬ РАЗВОДЯЩЕЙ И СПУСКНОЙ ЛИНИЙ.

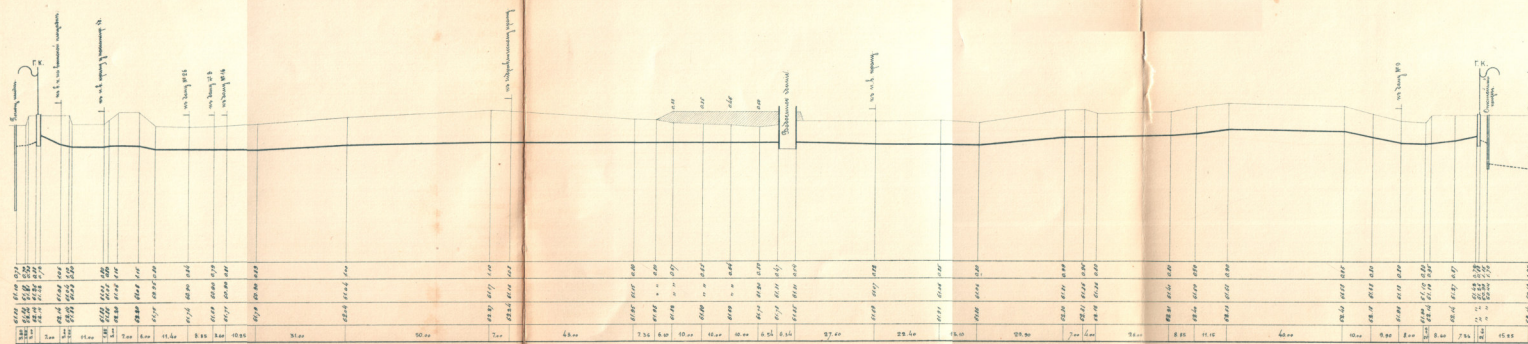

УСЛОВНЫЕ ОБОЗНАЧЕНИЯ.

- Напорные трубы.
- Разводящие
- - - - - Спускные

Масштаб: { 0.01 с. — 20.00 саж. для горизонтальных расстояний профилей.  
0.01 с. — 2.00 " " вертикальных " " }

ОПИСЬ ЗДАНИЙ.

26. Дом помощника начальника станции.
27. Дом доктора.








СООРУЖЕНІЕ  
ЛИНІИ  
ОДЕССА-БАХМАЧЪ

Скважина № 1.

Скважина № 2.

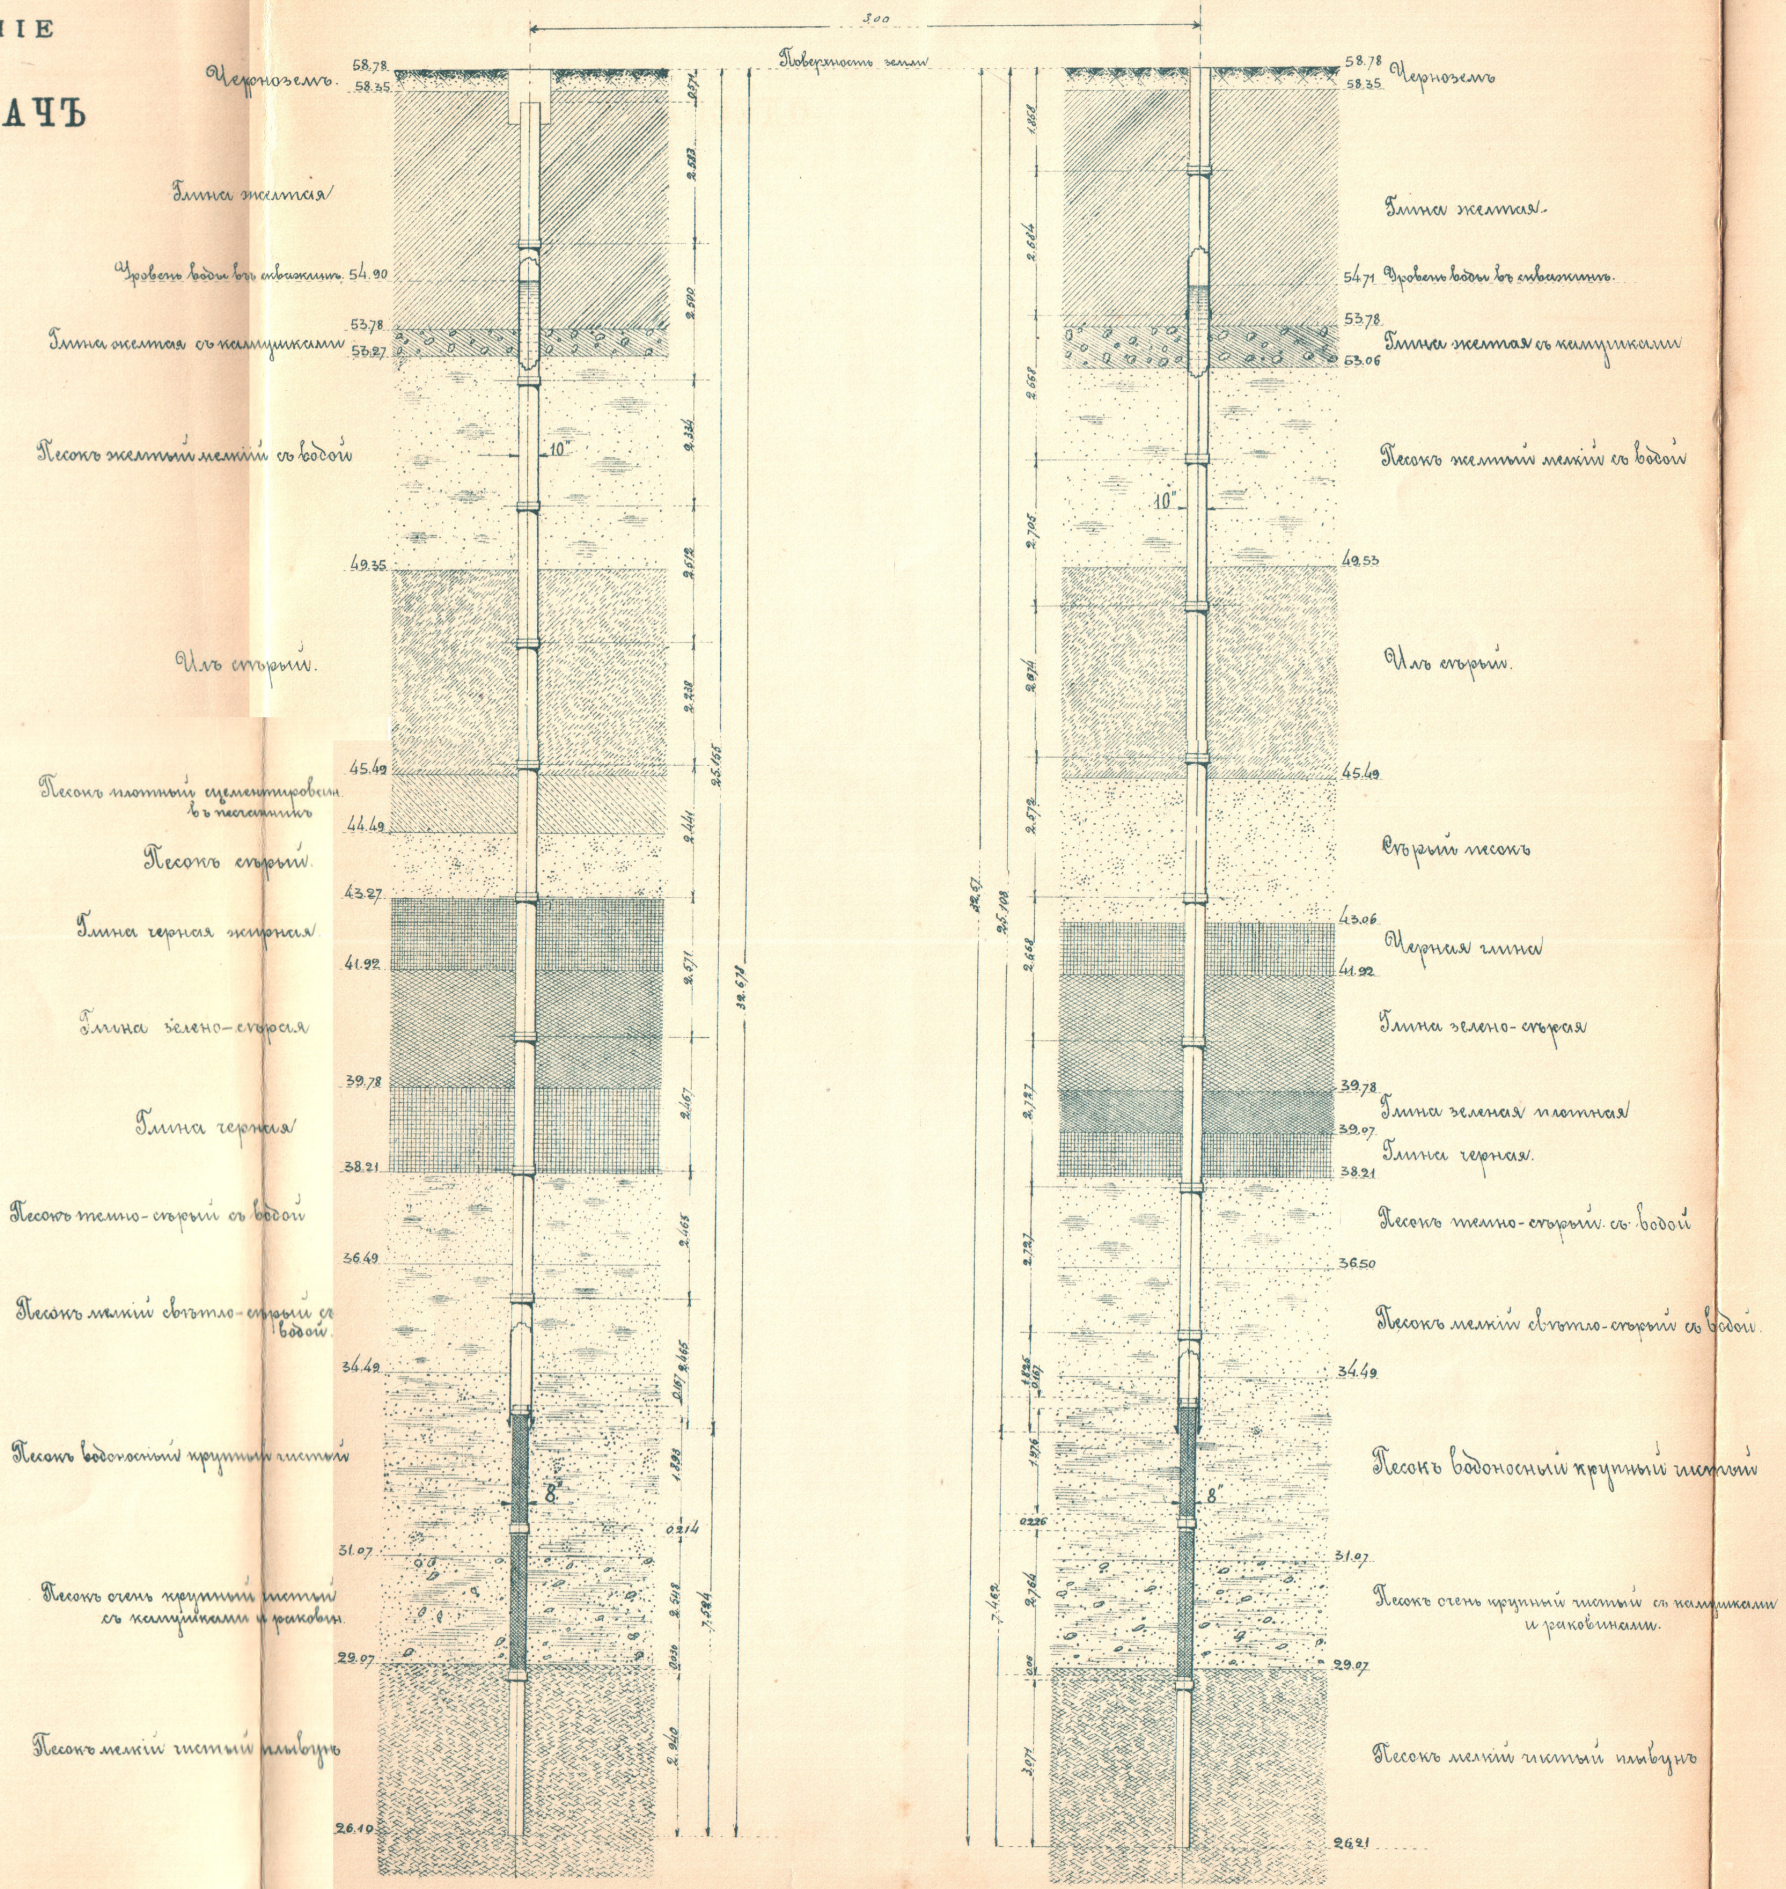

№ 4.

Чертиль Н. Шарый.


















Продольный разрезъ

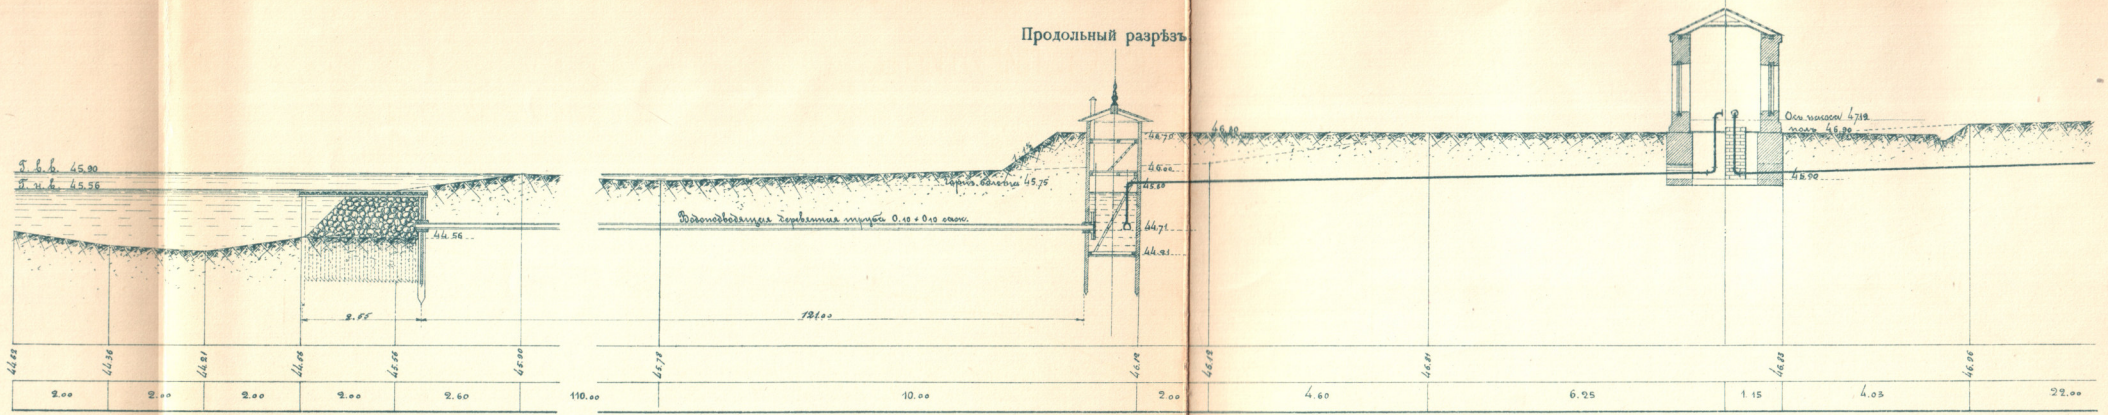

Разрезъ по А.—Б.

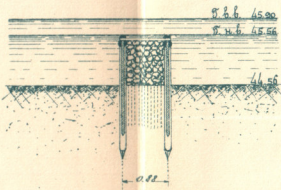

Планъ.

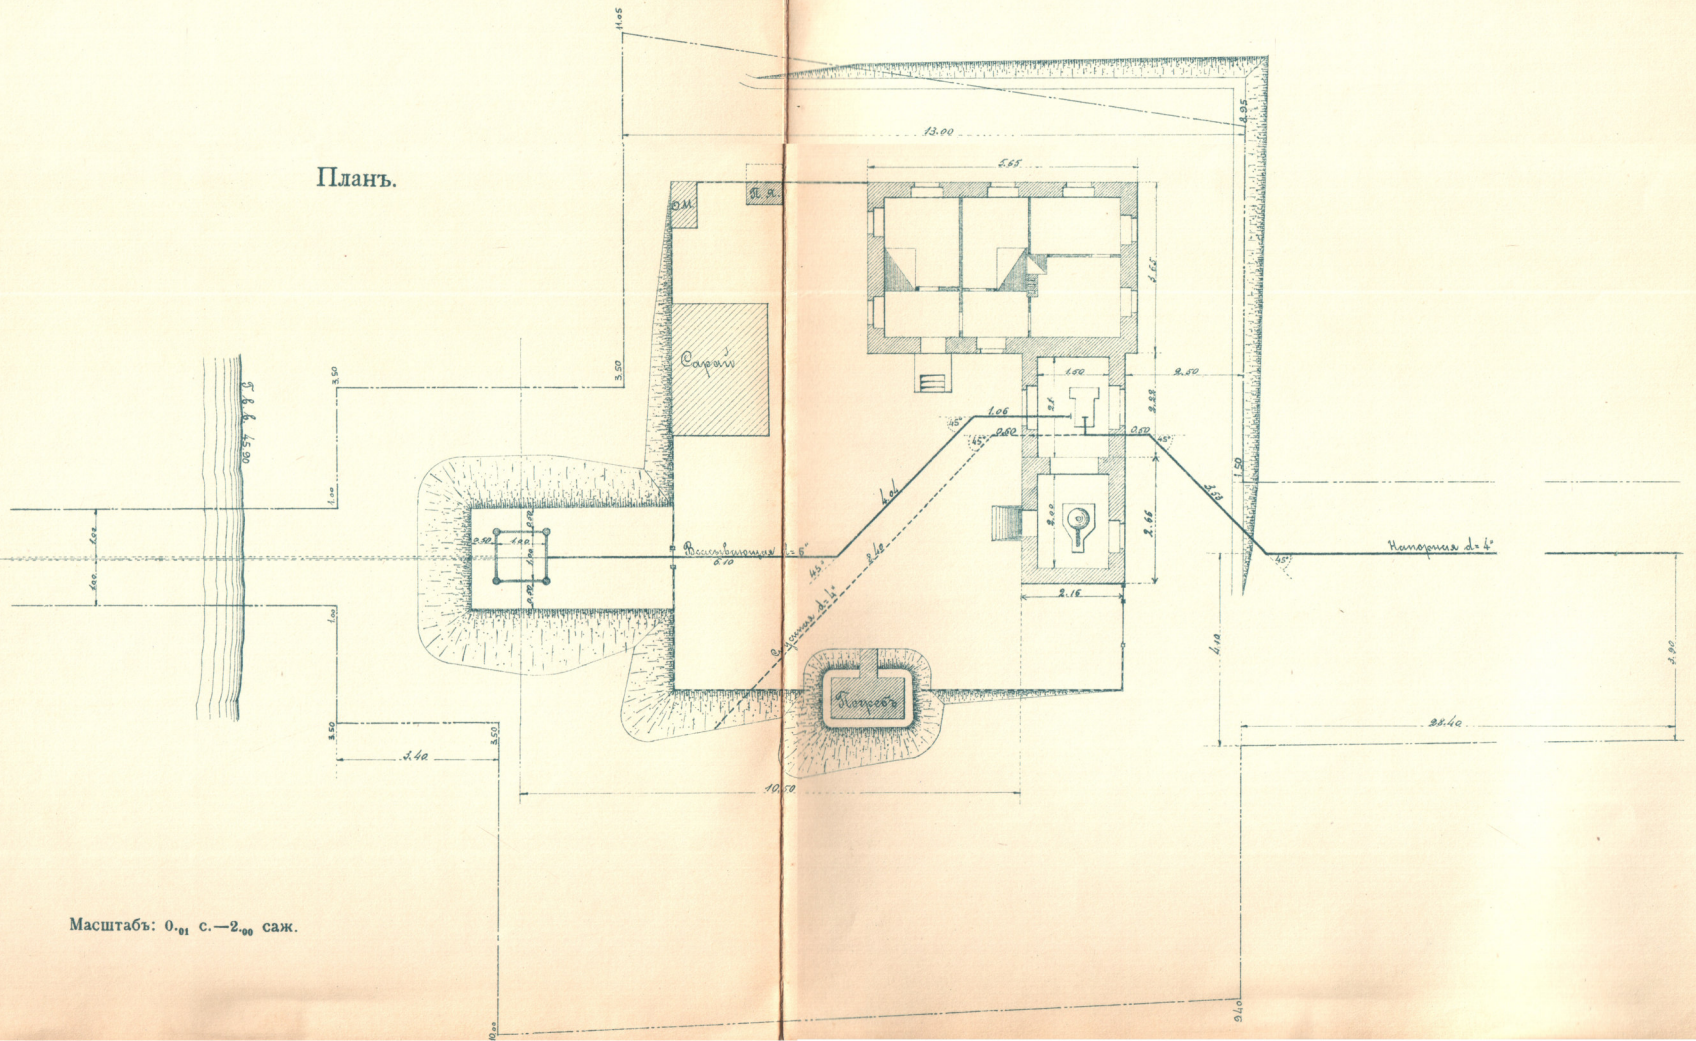


Масштабъ: 0,01 с.—2,00 саж.




ВОДОПРИЕМНЫЙ КОЛОДЕЦЬ И ПОДВОДЯЩАЯ ТРУБА.

Разрѣзь.

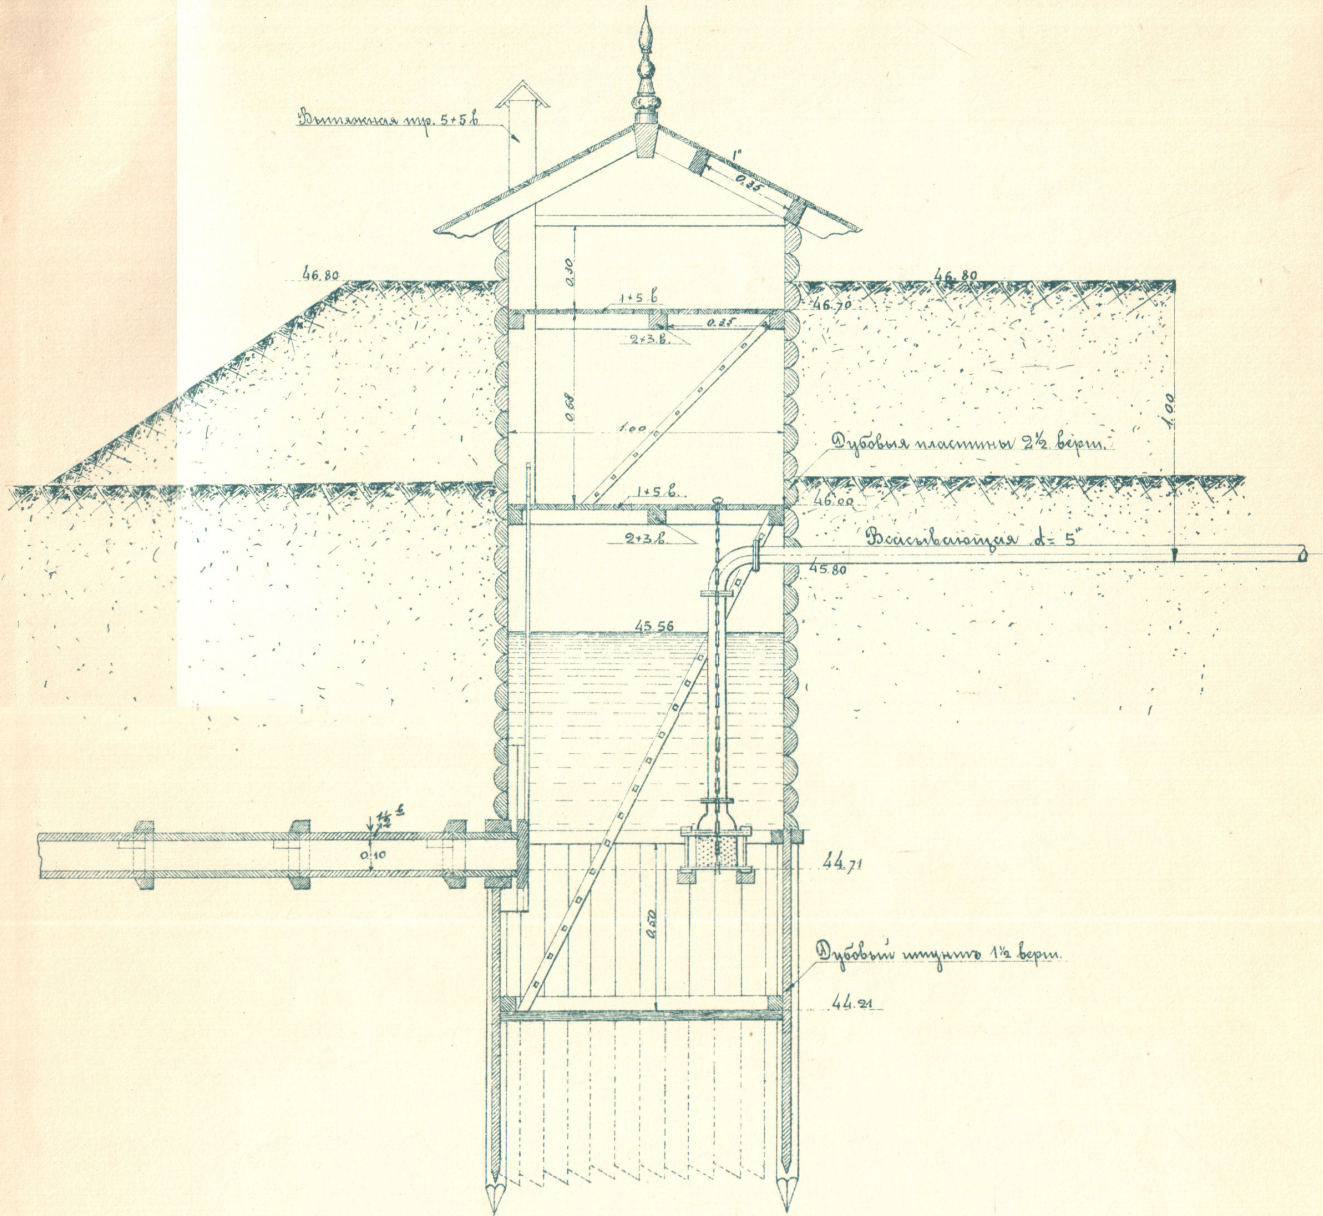

Планъ.

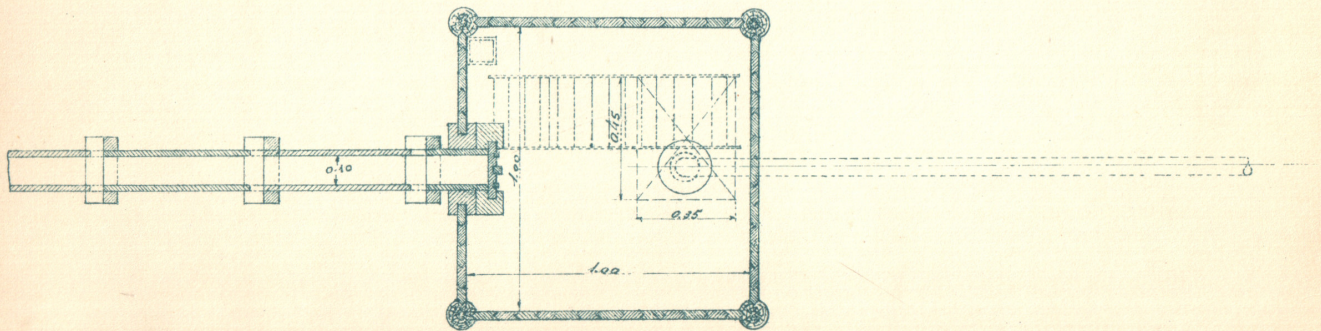

Масштабъ: 0.01 с. — 0.50 саж.












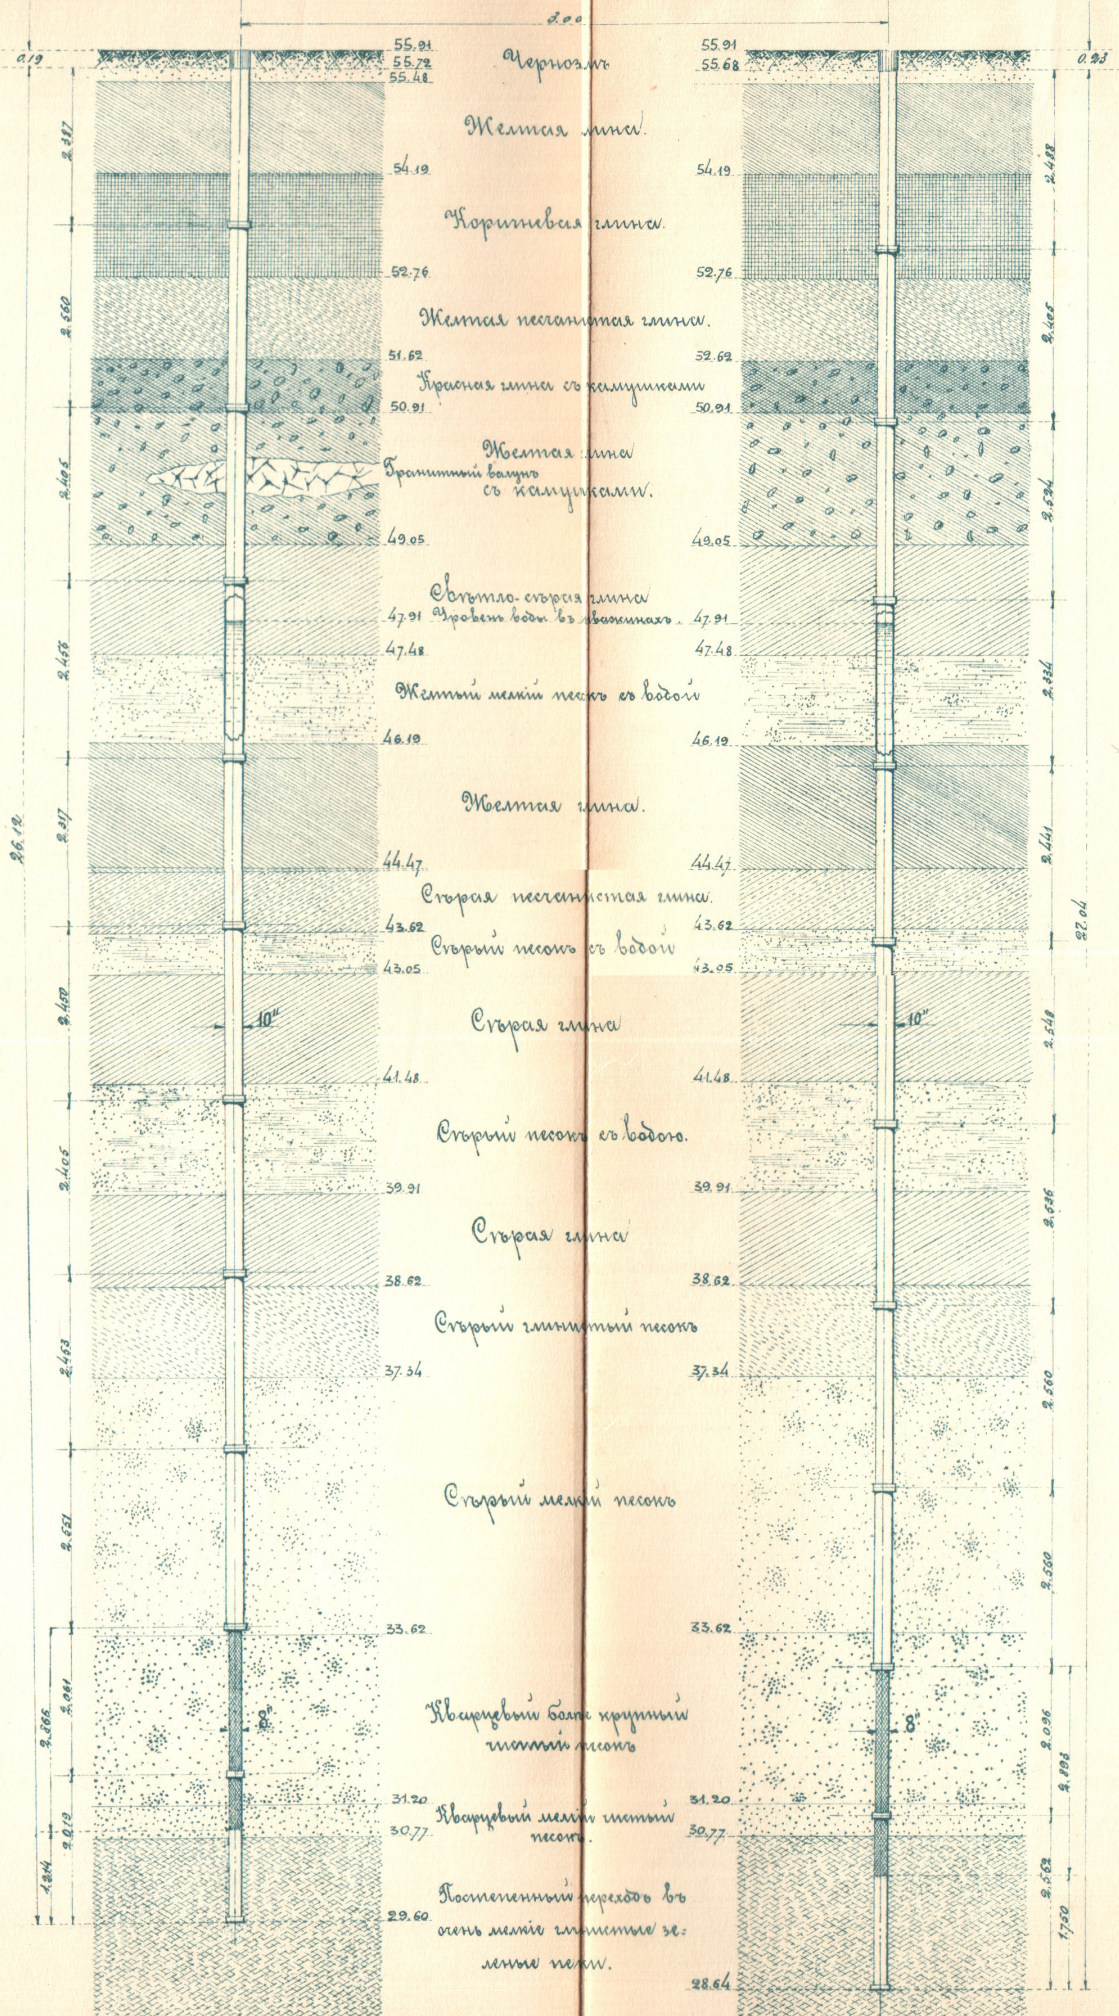


№ 6.



# ИСПОЛНИТЕЛЬНЫЙ ЧЕРТЕЖЪ ВОДОСНАБЖЕНІЯ СТ. ПАЛЬМИРА.

РАСПОЛОЖЕНІЕ ВОДОПОДЪЕМНАГО И ВОДОЕМНАГО ЗДАНІЙ И БУРОВЫХЪ СКВАЖИНЪ.

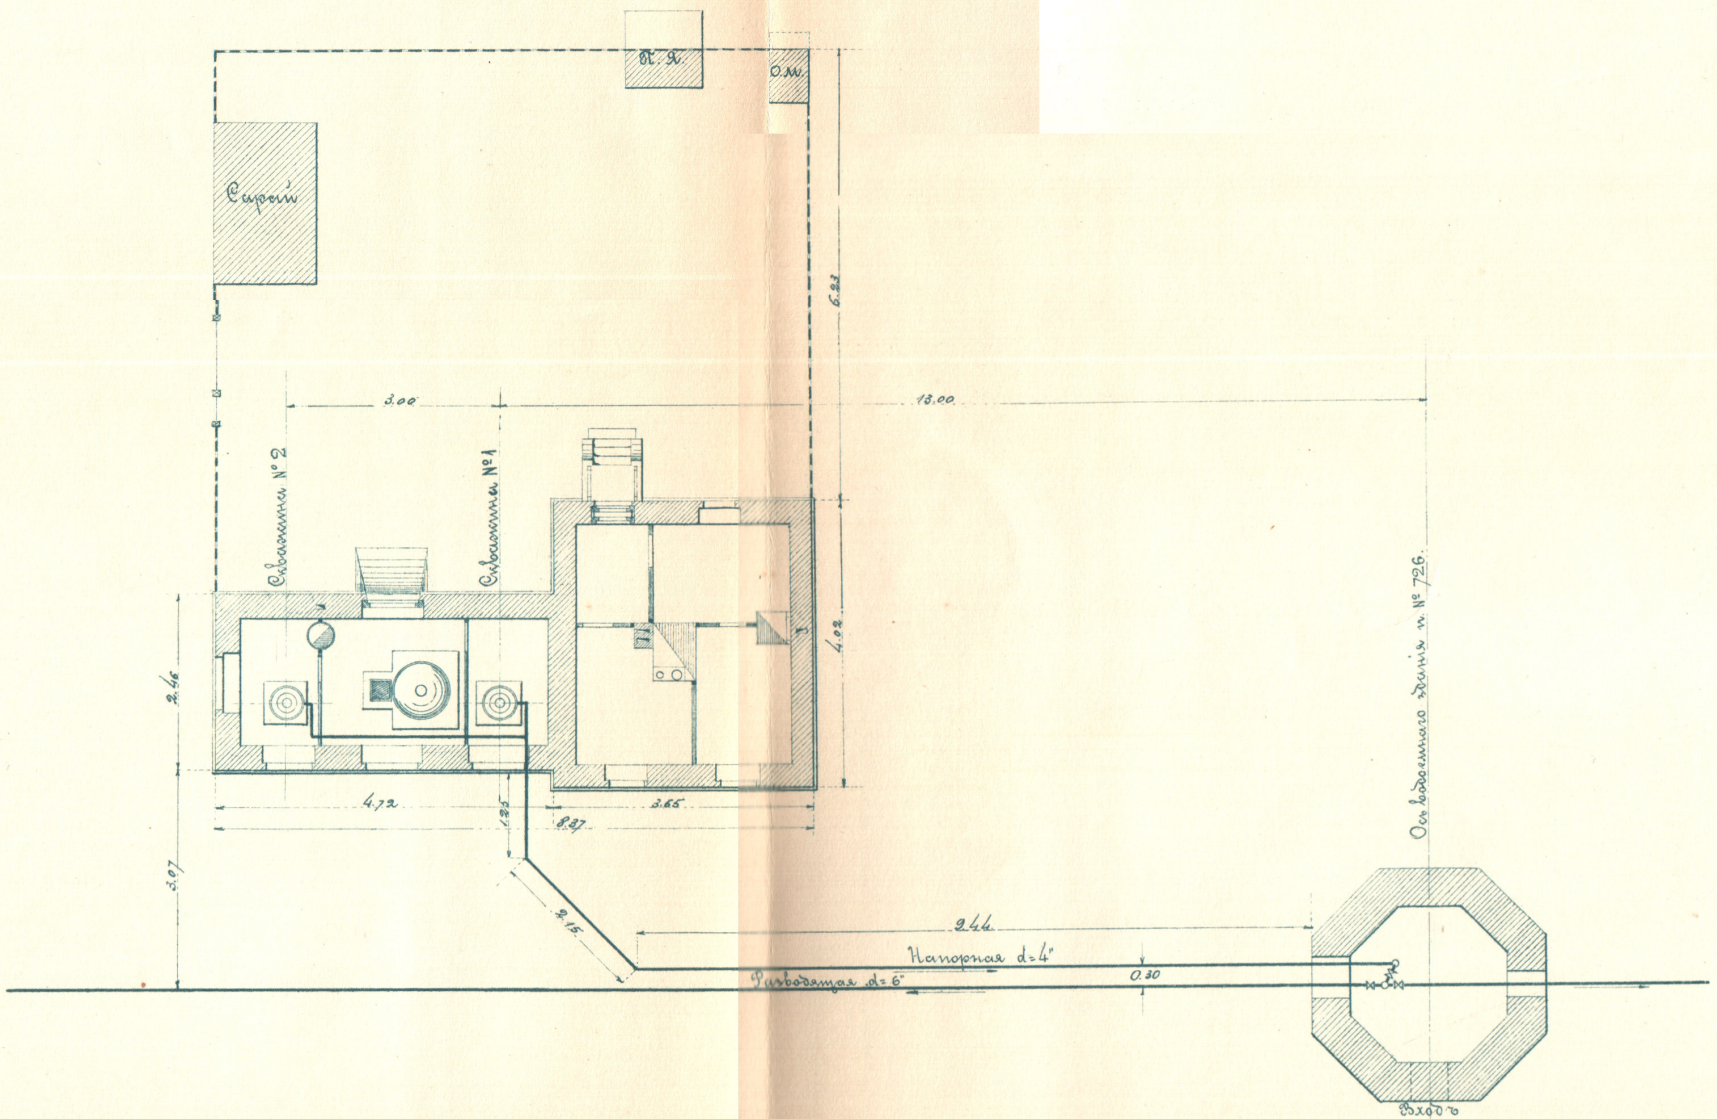

Масштабъ: 0.01 с.=2.00 саж.








ОТВѢТВЛЕНІЯ ОТЪ РАЗВОДЯЩЕЙ ЛІНІИ:

къ пож.-водоразб. крану  
у товарной платформы.

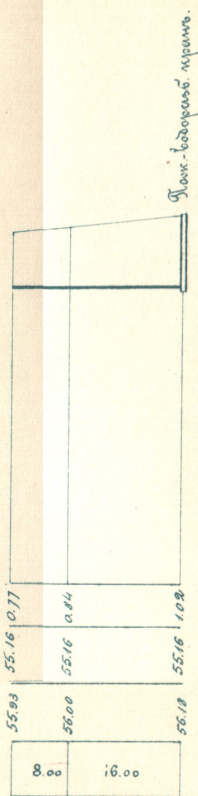

къ дому № 8.



Масштабъ:  $\begin{cases} 0_{.01} \text{ с.} - 20_{.00} \text{ саж.} & \text{для горизонтальныхъ разстояній профилей.} \\ 0_{.01} \text{ с.} - 2_{.00} \text{ " " } & \text{вертикальныхъ " " } \end{cases}$

Главный Инженеръ В. Тимофеевъ.

За Начальника Техническаго Отдѣла  
Инженеръ М. Гартштейнъ.












ГЕОЛОГИЧЕСКИЙ РАЗРѢЗЪ БУРОВЫХЪ СКВАЖИНЪ.

Скважина № 1.


Скважина № 2.

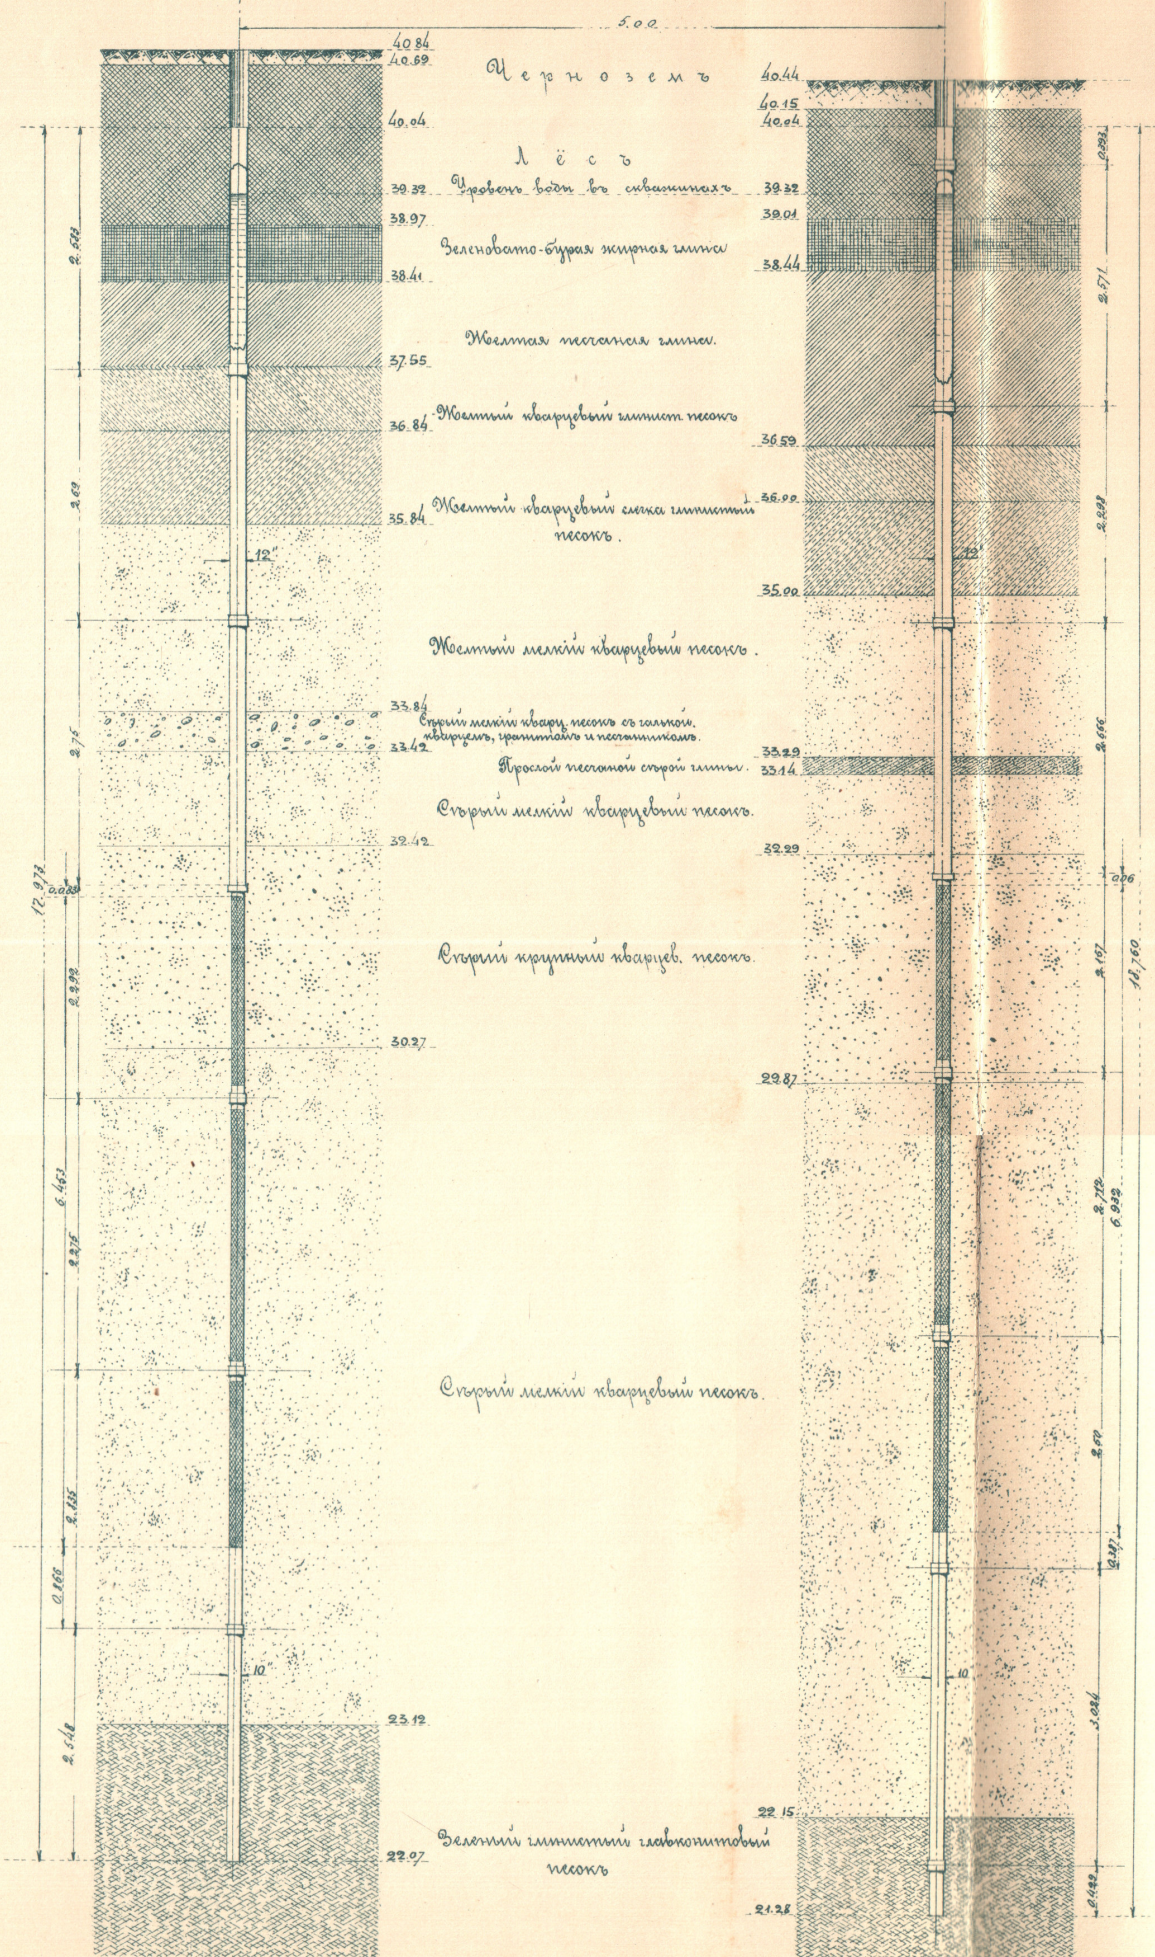

Масштаб: 0.01 с — 1.50 саж.




ПЛАНЪ НАПОРНОЙ, РАЗВОЛЯЩЕЙ И СПУСКНОЙ ЛИНІЙ.

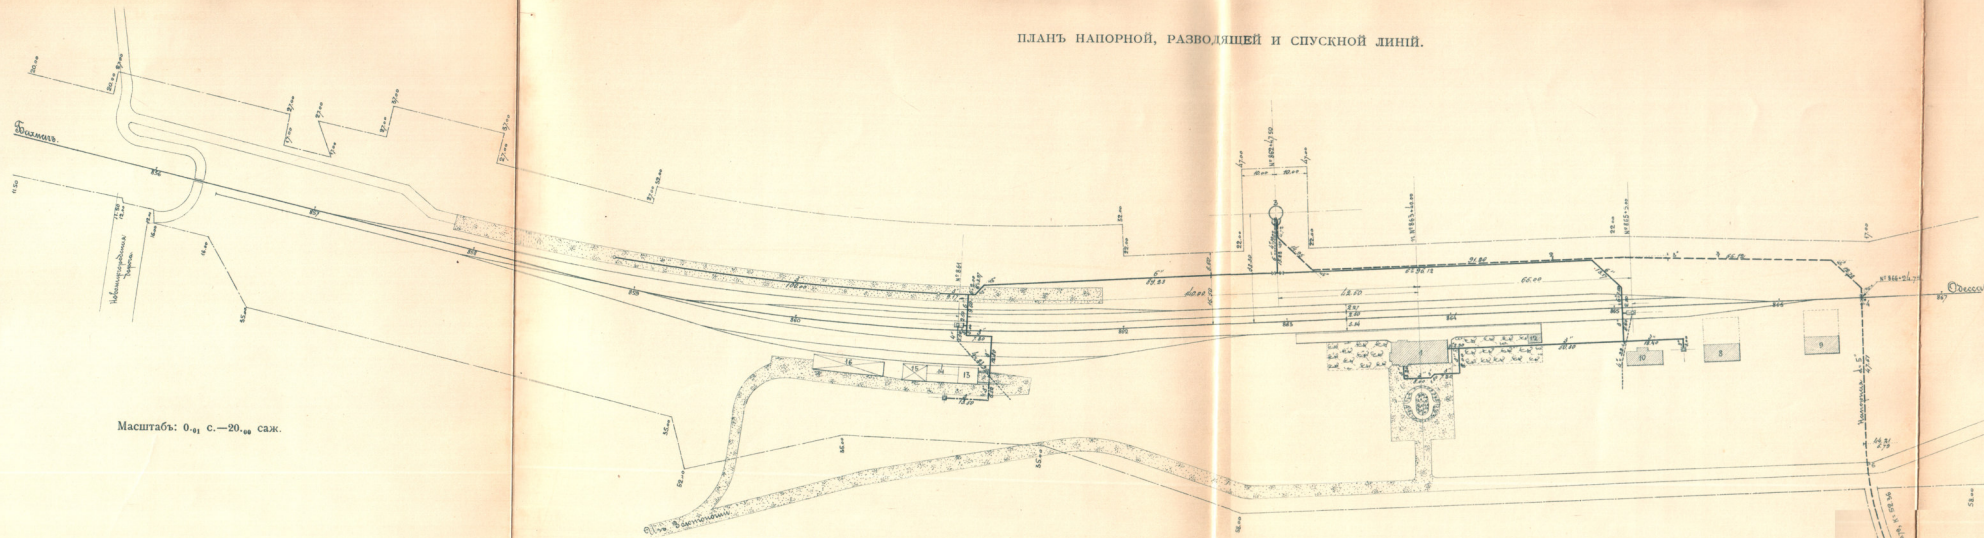


Масштабъ: 0,41 с.—20,40 саж.

ОТВѢТВЛЕНІЯ ОТЪ РАЗВОЛЯЩЕЙ ЛИНІИ:

къ водоразборнымъ кранамъ на воинской площадкѣ.

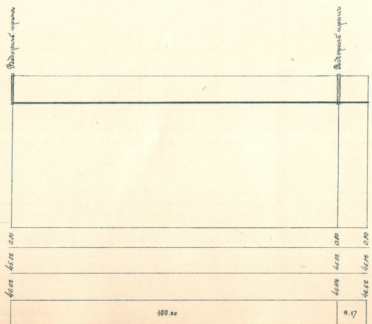

къ пассажирскому зданію со стороны подъезда.

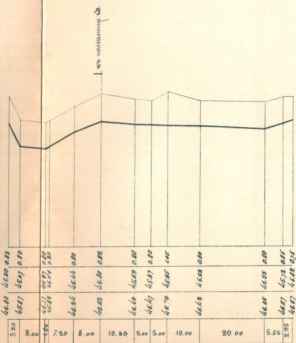

къ нож.-водоразб. крану.


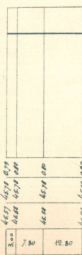


ТАБЛИЦА ОТМѢТОКЪ.

Верхъ напорной трубы въ желѣзо-бетонномъ резервуарѣ	54.08
Ось разводящей трубы въ резервуарѣ	51.80
Дно запаснаго резервуара	51.70
Головка рельса	46.88
Поль водопольнаго зданія	41.40
Площадка у водопольнаго зданія	41.28
Ось насоса	40.28
Поль сухого колодезя водопольнаго зданія	40.00
Верхъ всасывающаго клапана	36.00
Горизонтъ воды въ скважинѣ въ спокойномъ состояніи	30.52

УСЛОВНЫЯ ОБОЗНАЧЕНІЯ.

- Напорная труба.
- Разводящая
- Спускная
- Трубы, проектируемая къ укладкѣ.
- Край гидравлическій.
- жаро-водоразборный.
- + водоразборный наружный.
- Задвижка.
- Отъѣтъище.

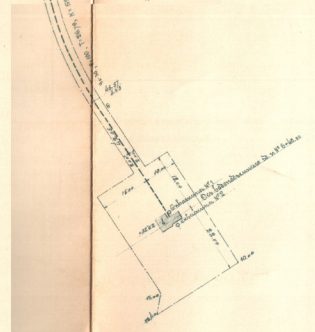












ПЛАНЪ

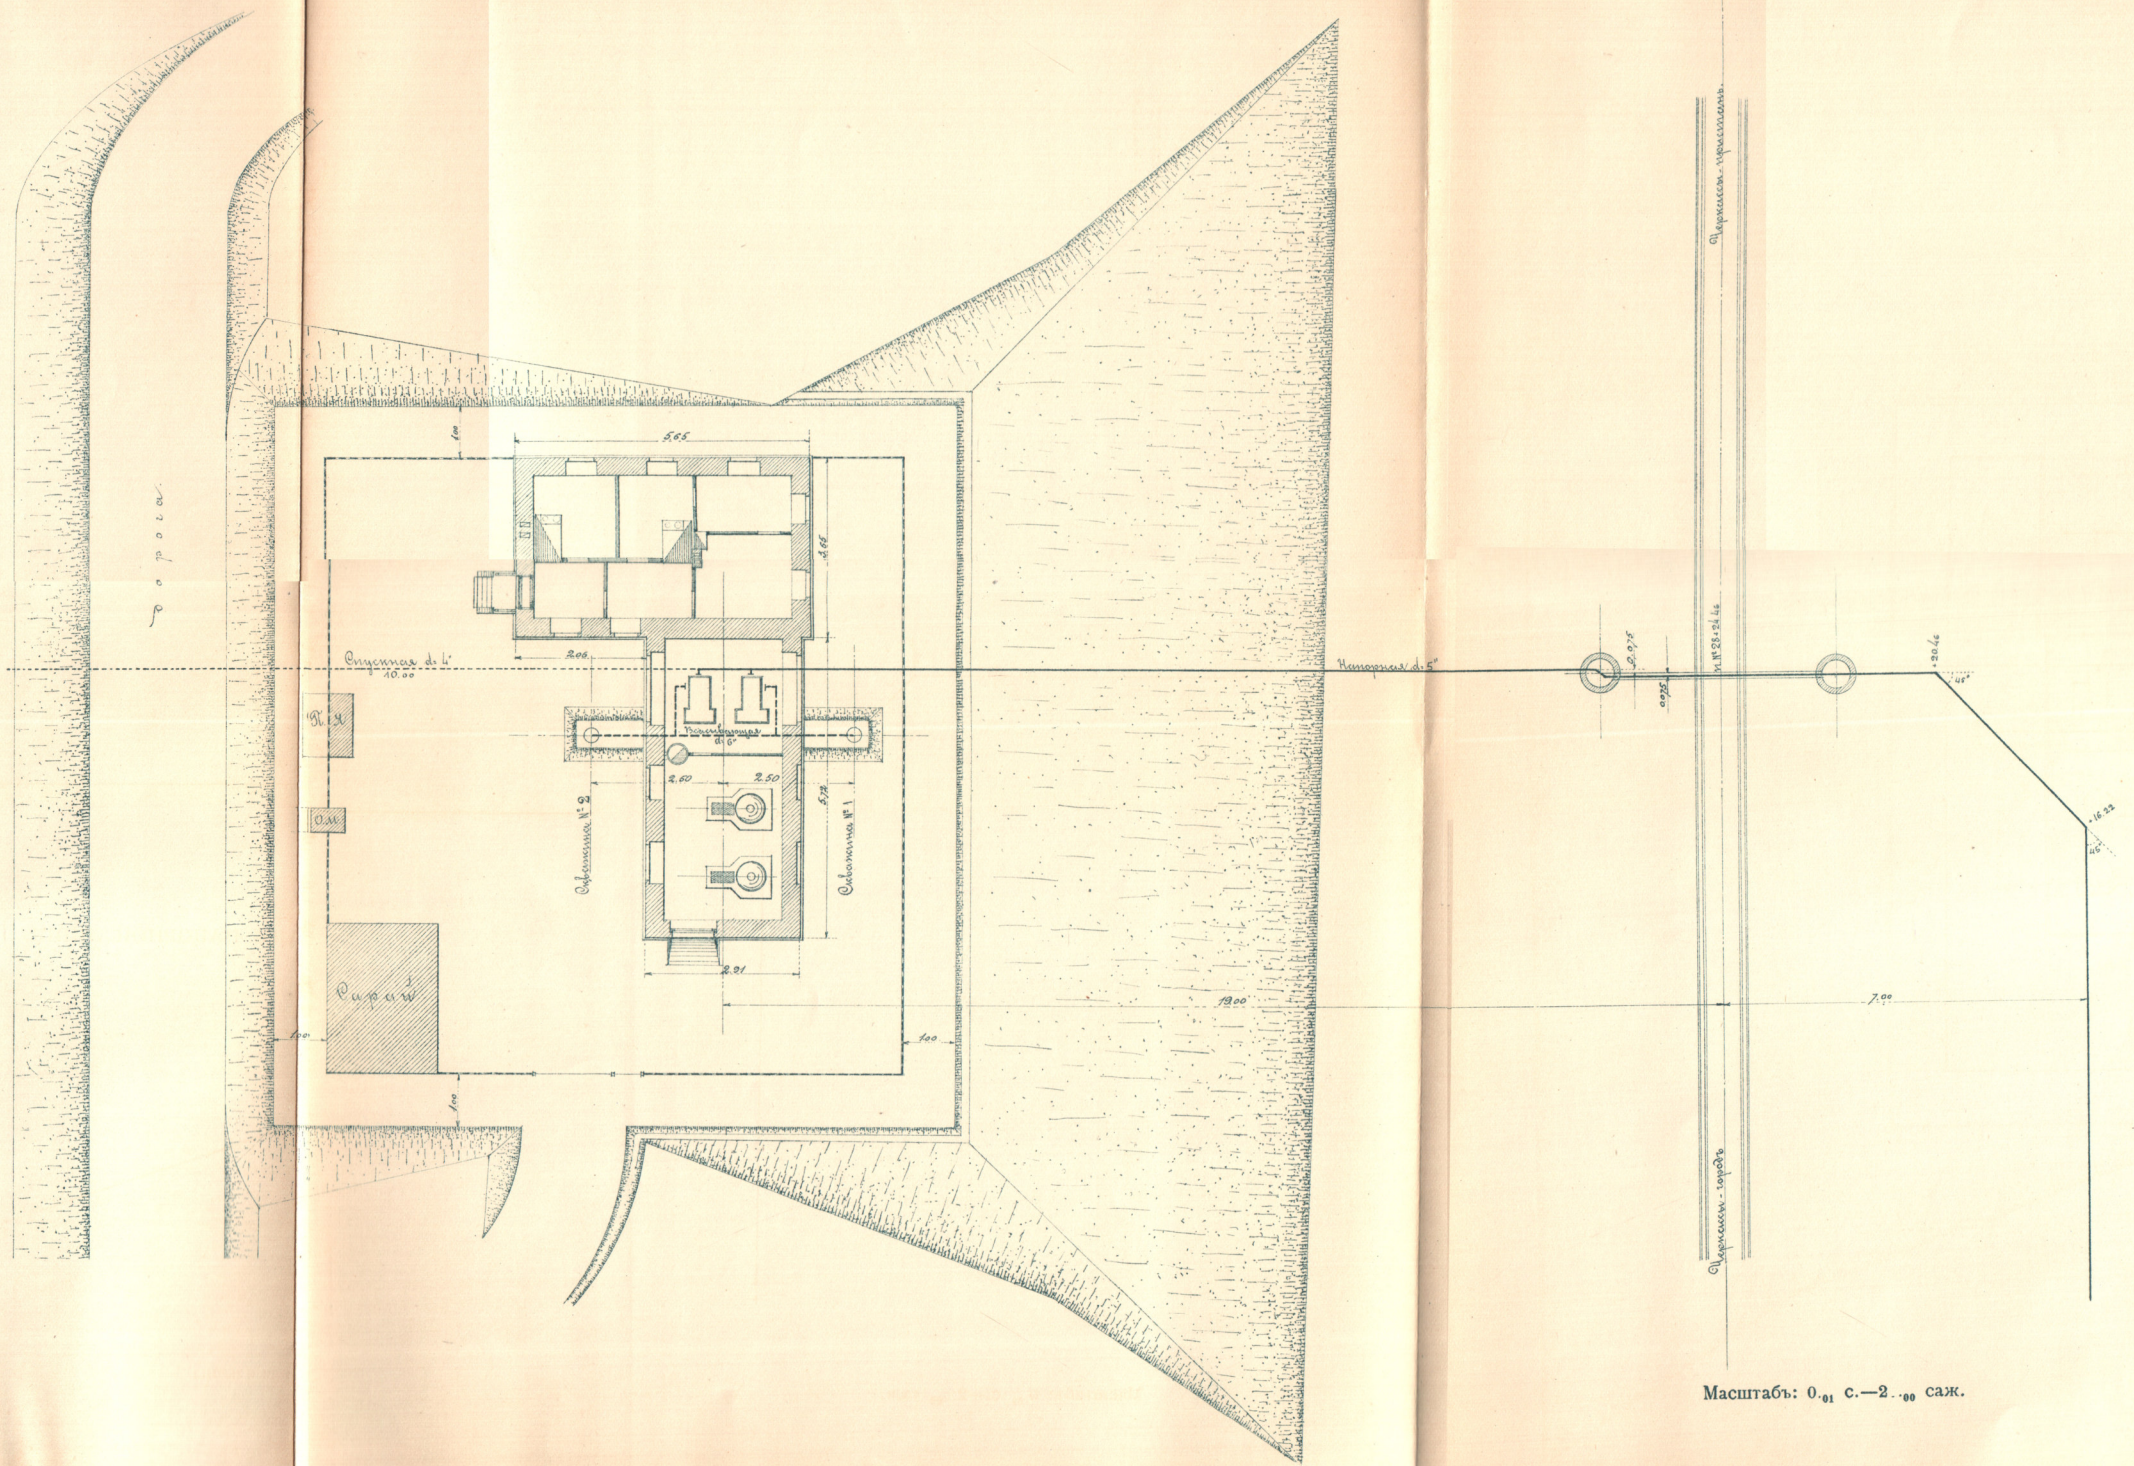

Масштабъ: 0.01 с.—2.00 саж.








ГЕОЛОГИЧЕСКІЙ РАЗРѢЗЪ БУРОВЫХЪ СКВАЖИНЪ.

Скважина № 1.

Скважина № 2.

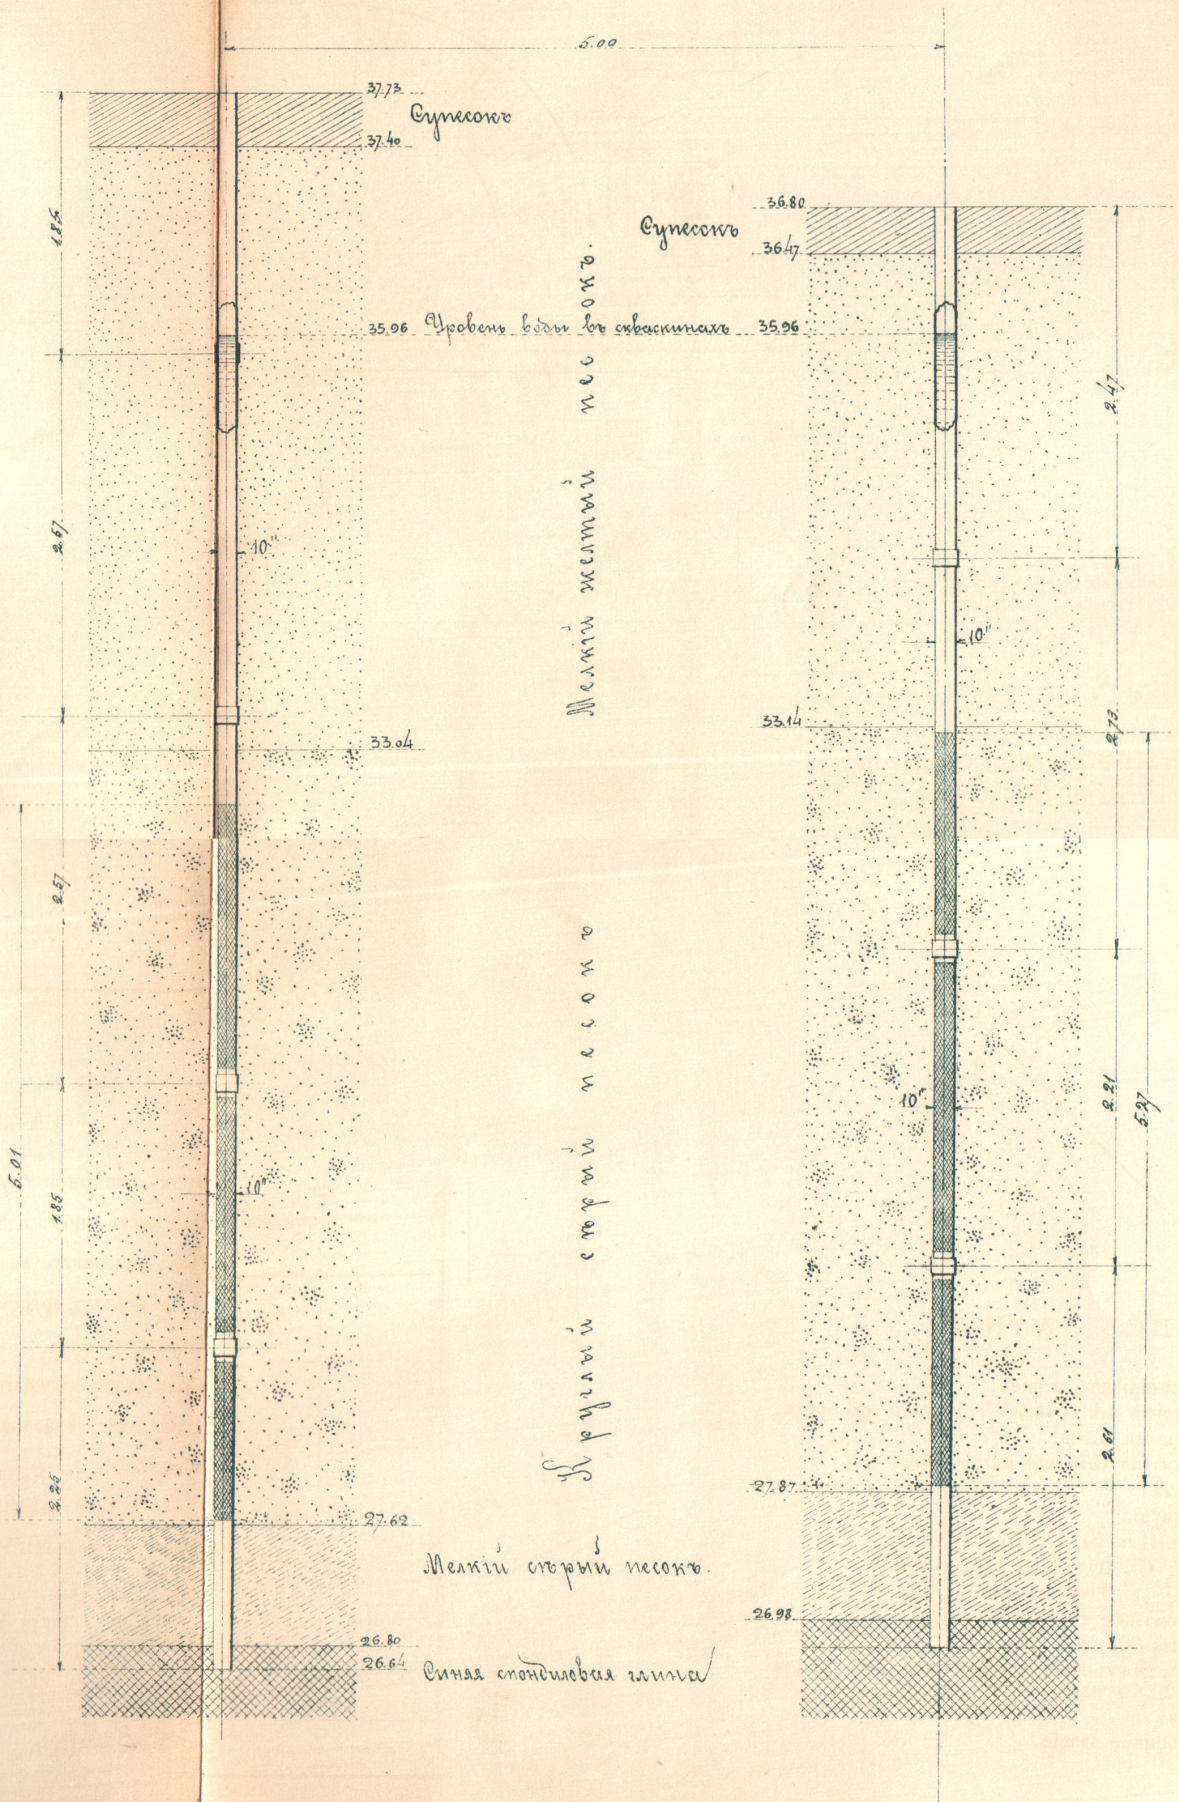

Масштаб: 0.01 с — 1.00 саж.











